


Схема блокировки секций

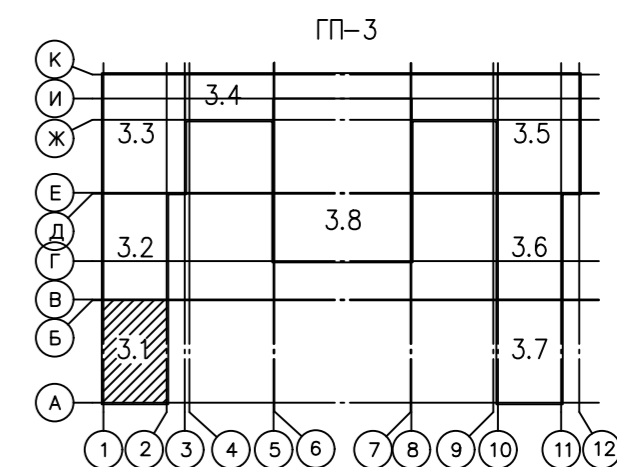

Примечание:

Линии питания от этажных щитов до квартирных щитков, устанавливаемых в полу, выполнены кабелем марки ВВГнг(А)-LS сеч. 3х10, проложенным в ПВХ трубе диаметром 100 мм в полу.

- электропроводка, прокладываемая в ПВХ трубах в монолитных перекрытиях в полу вышележащего этажа (для светильников)
- электропроводка, прокладываемая в ПВХ трубах в полу до устройства стяжки на расстоянии 100 мм от стены

Исполнительная схема № 4

Жилой дом ГП-3

Изм.	Код	уч. лист	№ док.	Подп.	Дата	Стация	Лист	Листов
Разраб.				Шарафутдинов	09.19.2			
Секция 3.1								
План 2 этажа в осях А-Б							П. Шарфутдинов Р.П.	