



Примечание:

- В каждую квартиру от этажного щита к квартирному щитку электропроводка выполняется в ПВХ трубе диаметром 32мм. После прокладки труба покрывается слоем штукатурки.
- Групповая сеть квартир выполняется кабелями марки ВВГнг(А)-LS, прокладываемыми в ПВХ трубах диаметром 20мм и 32мм (эл. плита):
- горизонтальные участки скрыто в монолитных перекрытиях и перегородках;
- горизонтальные участки электросетей, прокладываемые в полу до устройства стяжки размещать на расстоянии 100мм от стены.
- вертикальные участки в бороздах гипсовых перегородок с последующей заделкой штукатуркой;
- к светильникам – по монолитным плитам перекрытия вышележащего этажа.
- Сечение электропроводки освещения – 1,5мм², – розеточной сети – 2,5мм², – силовой – 6мм².

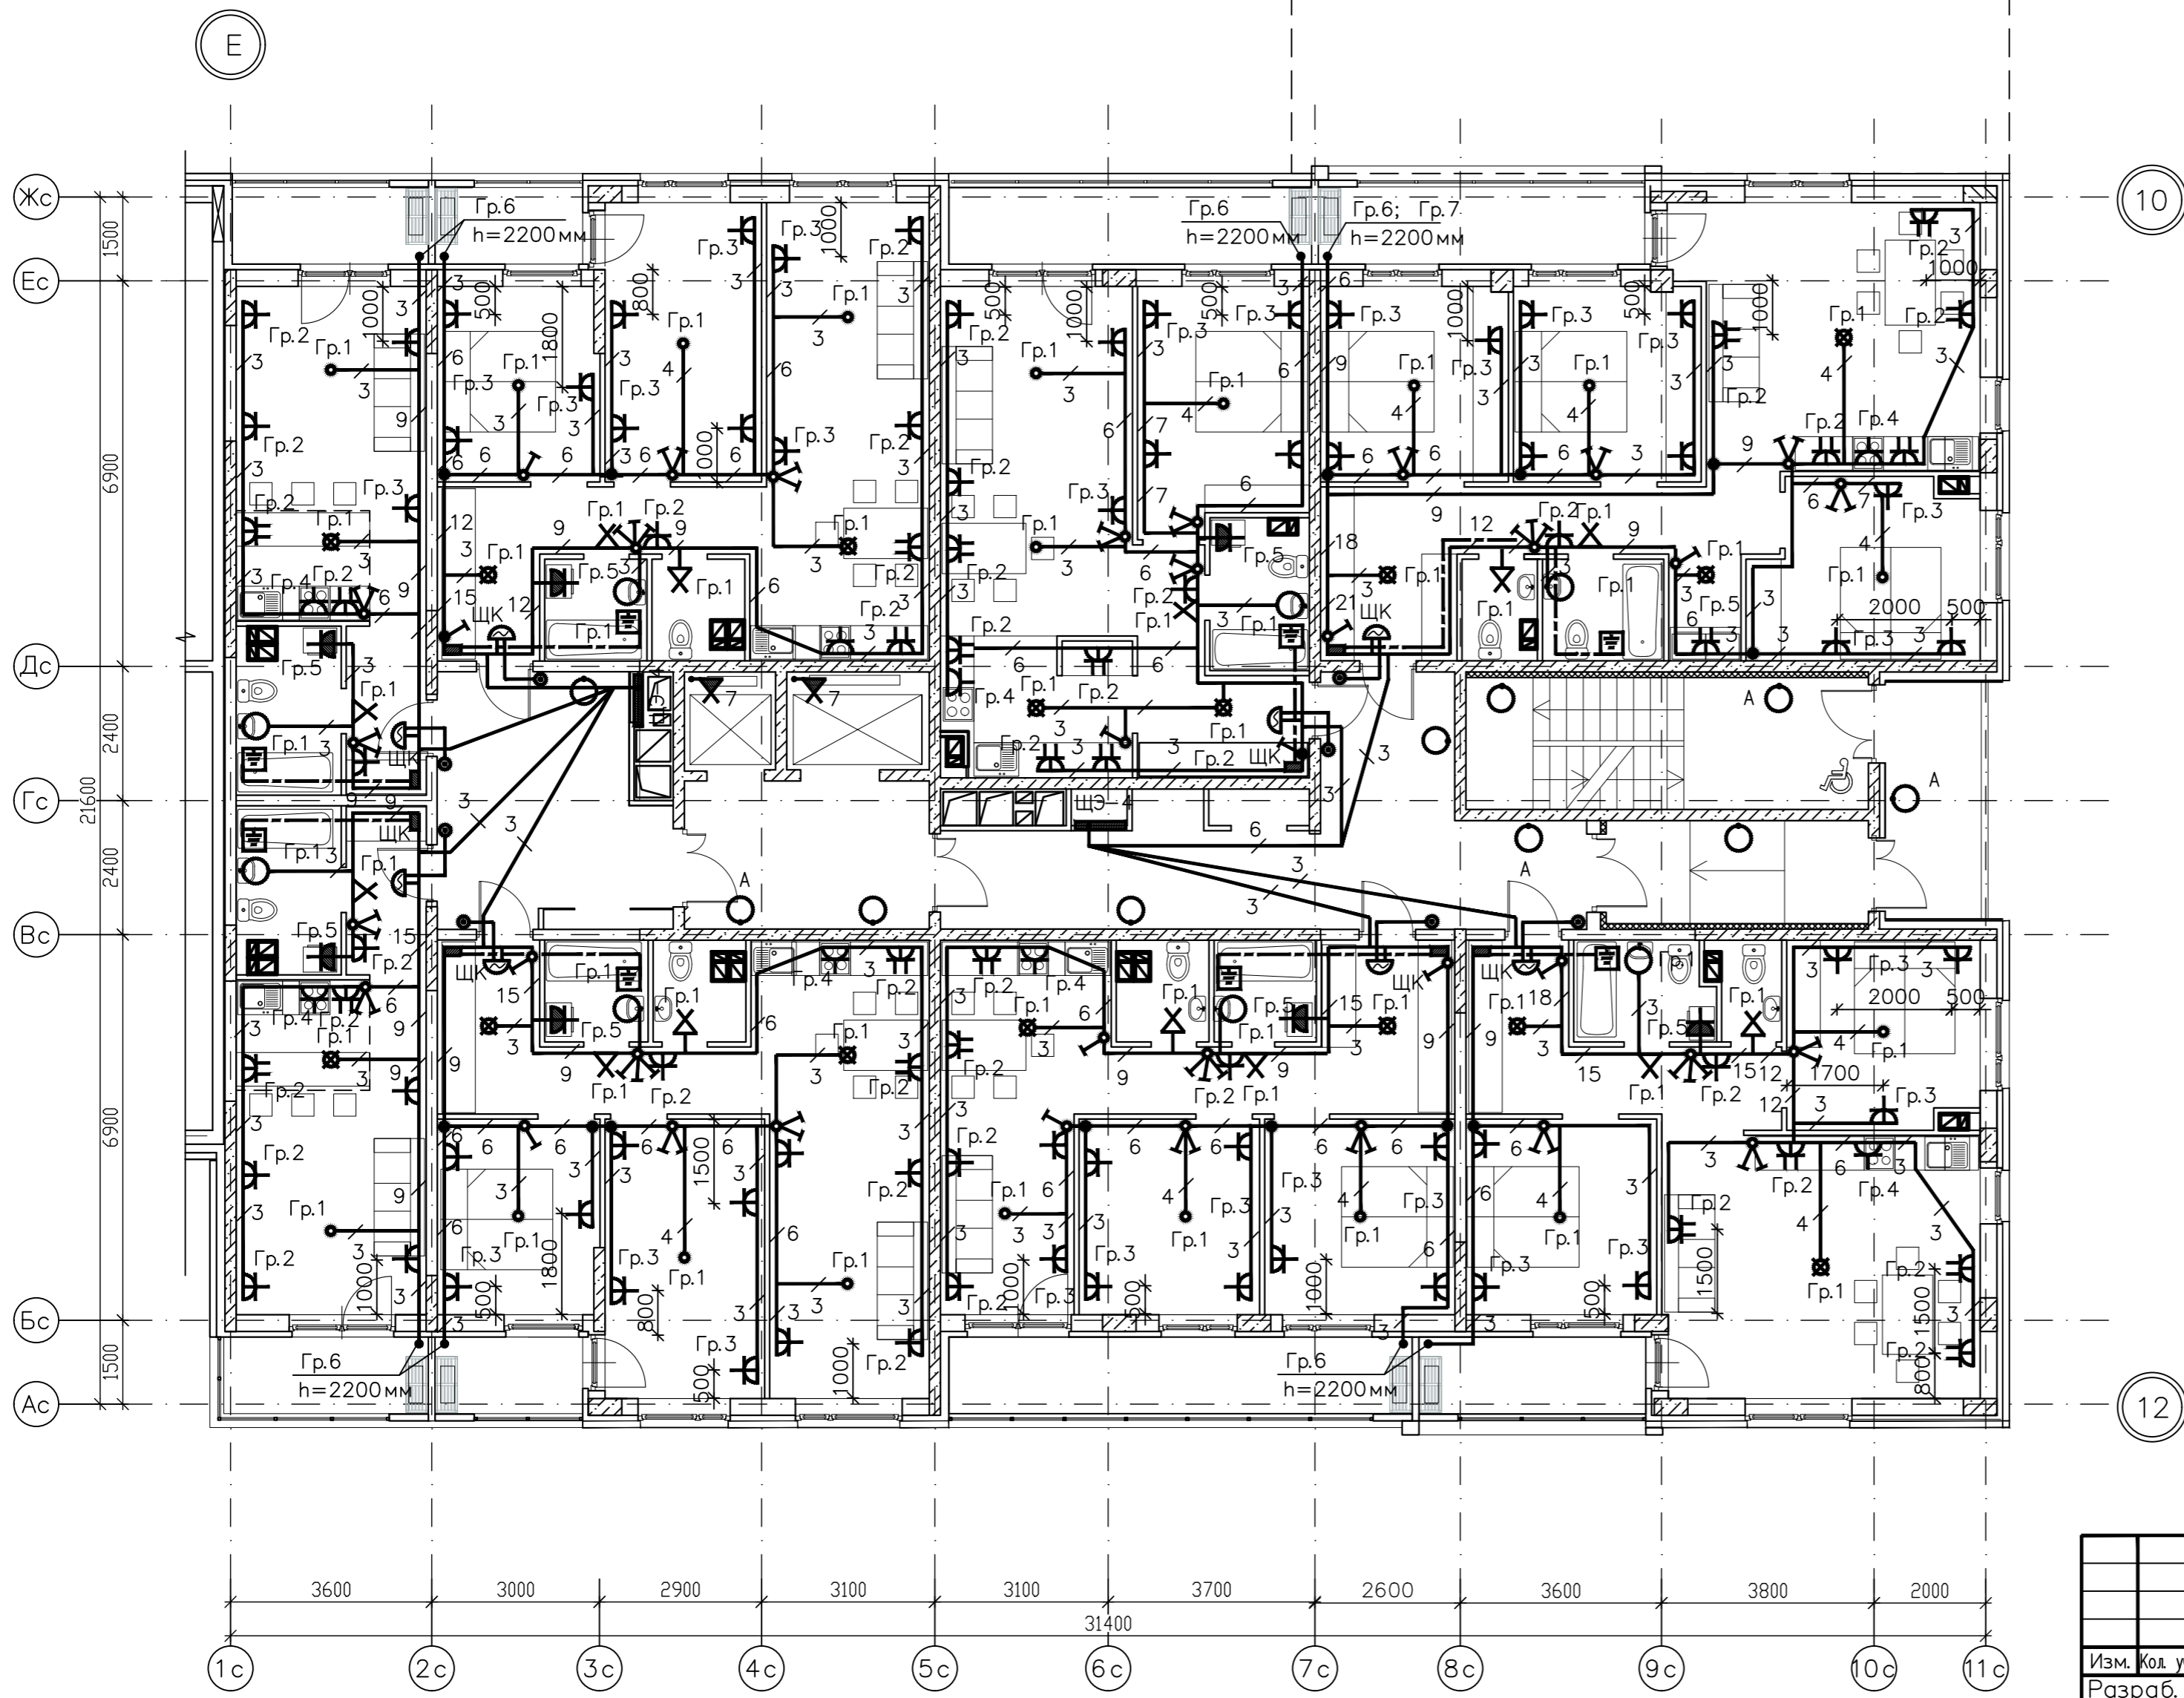

ЭКСПЛИКАЦИЯ ПОМЕЩЕНИЙ

НОМЕР ПОМЕЩЕНИЯ	НАИМЕНОВАНИЕ	ПЛОЩАДЬ М ²
1а	ТАМБУР	8.5
2	ЛЕСТНИЧНАЯ КЛЕТКА №1	16.8
3	ЛИФТОВОЙ ХОЛЛ	11.6
7	КОРИДОР	44.5
8	КОРИДОР	74.9
9	ЖИЛАЯ КОМНАТА	140.2
10	ГОСТИНАЯ	99.1
11	КУХНЯ-ШИША	33.0
11б	КУХНЯ-СТОЛОВАЯ	52.8
12	СОВМЕЩЕННЫЙ САМУЗЕЛ	14.5
13	ТУАЛЕТ	11.2
14	ВАННАЯ КОМНАТА	17.6
15	ЛОДЖИЯ	50.9
16	ЛОДЖИЯ-ПЕРЕХОД	8.6

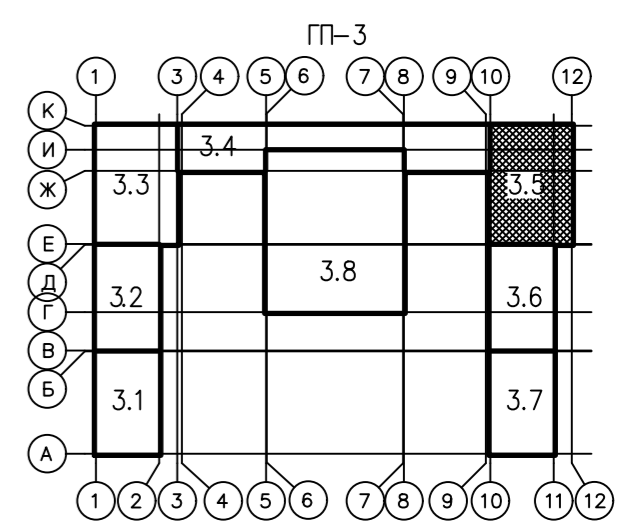

Изм. № подл. Подп. и дата. Взам. инв. №

Исполнительная схема № 73

Изм. №	Код	Лист	№ док.	Подп.	Дата
Разраб.	Шарафутдинов				09.19

Секция 3.5

План 6 – 13 этаж

ИП Шарафутдинов Р.Г.