


ЭКСПЛИКАЦИЯ ПОМЕЩЕНИЙ		
НОМЕР ПОМЕЩЕНИЯ	НАИМЕНОВАНИЕ	ПЛОЩАДЬ М2
2	ЛЕСТНИЧНАЯ КЛЕТКА	15.5
3	ЛИФТОВЫЙ ХОЛЛ	4.9
7	ОБЩИЙ КОРИДОР	27.4
8	КОРИДОР	43.0
9	ЖИЛАЯ КОМНАТА	68.7
10	ГОСТИНАЯ	58.3
11	КУХНЯ	47.0
11	КУХНЯ-НИША	7.3
12	СОВМЕЩЕННЫЙ САМУЗЕЛ	18.8
13	ТУАЛЕТ	6.1
15	ЛОДЖИЯ	20.0
17	КЛАДОВАЯ	4.1

Блокировочная схема

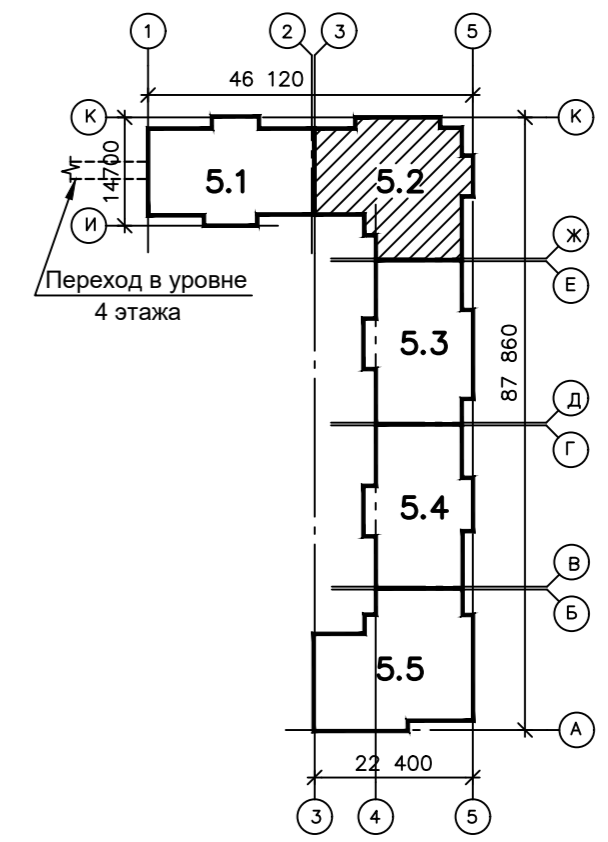

Примечание:
 В каждую квартиру от этажного щита к квартирному щитку электропроводка прокладывается в ПВХ трубе диаметром 32мм. После прокладки труба покрывается слоем бетона.
 Групповая сеть квартир выполняется кабелями марки ВВГнг(А)-LS, прокладываемыми в ПНД трубах диаметром 20мм и 32мм (эл. плита):
 - горизонтальные участки скрыто в монолитных перекрытиях и перегородках
 Горизонтальные участки электросетей, прокладываемые в полу до устройства стяжки, разместить на расстоянии 100мм от стены.
 - вертикальные участки в бороздах гипсовых перегородок с последующей заделкой штукатуркой;
 - к светильникам - по монолитным плитам перекрытия вышележащего этажа.
 Сечение электропроводки освещения - 1,5мм², - розеточной сети - 2,5мм², - для электроплиты - 6мм².

Исполнительная схема №					
Многоэтажные жилые дома с объектами инфраструктуры в границах улиц Береговая, Республиканец в г. Т.					
Жилой дом ГП-5.					
Секция 5.2			Стация	Лист	Листов
План 5 этажа в осях 3-5			К-Ж		
			ИП Шарфутдинов Р.Г.		

И/в. № подл. Подп. и дата. Взам. инв. №