


ЭКСПЛИКАЦИЯ ПОМЕЩЕНИЙ		
НОМЕР ПОМЕЩЕНИЯ	НАИМЕНОВАНИЕ	ПЛОЩАДЬ М2
2	ЛЕСТНИЧНАЯ КЛЕТКА	15.5
3	ЛИФТОВЫЙ ХОЛЛ	4.9
7	ОБЩИЙ КОРИДОР	60.5
8	КОРИДОР	23.4
9	ЖИЛАЯ КОМНАТА	86.6
10	ГОСТИНАЯ	44.3
11	КУХНЯ	35.1
11	КУХНЯ-НИША	5.4
12	СОВМЕЩЕННЫЙ САМУЗЕЛ	14.3
13	ТУАЛЕТ	1.9
15	ЛОДЖИЯ	20.0
17	КЛАДОВАЯ	5.5
18	ВНУТРИКВАРТИРНАЯ ЛЕСТНИЦА	8.8
33	ХОЛЛ	17.0

Блокировочная схема

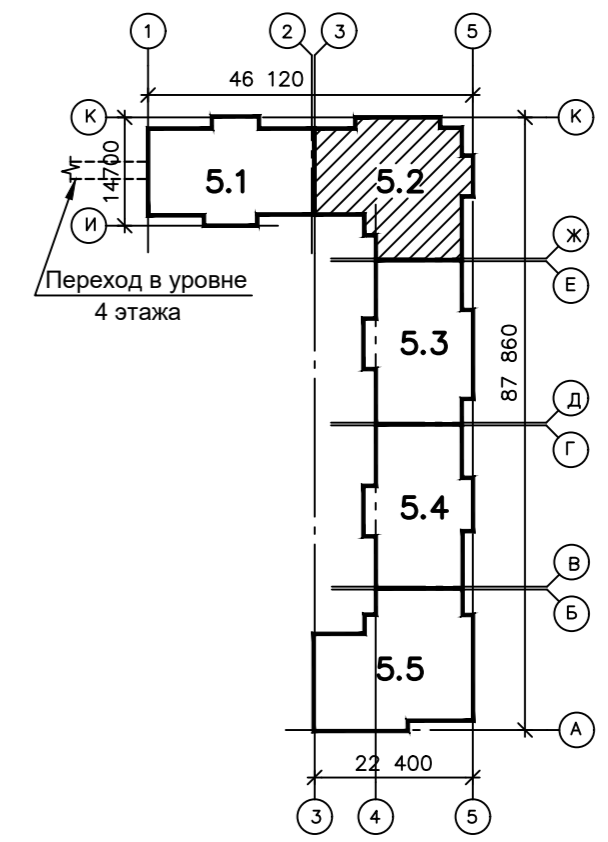

Примечание:
 В каждую квартиру от этажного щита к квартирному щитку электропроводка прокладывается в ПВХ трубе диаметром 32мм. После прокладки труба покрывается слоем бетона.
 Групповая сеть квартир выполняется кабелями марки ВВГнг(А)-LS, прокладываемыми в ПНД трубах диаметром 20мм и 32мм (эл. плита):
 - горизонтальные участки скрыто в монолитных перекрытиях и перегородках
 Горизонтальные участки электросетей, прокладываемые в полу до устройства стяжки, разместить на расстоянии 100мм от стены.
 - вертикальные участки в бороздах гипсовых перегородок с последующей заделкой штукатуркой;
 - к светильникам - по монолитным плитам перекрытия вышележащего этажа.
 Сечение электропроводки освещения - 1,5мм², - розеточной сети - 2,5мм², - для электроплиты - 6мм².

Исполнительная схема №					
Многоэтажные жилые дома с объектами инфраструктуры в границах улиц Береговая, Республиканец в г. Т.					
Жилой дом ГП-5.					
Изм.	Код	Лист	№ док.	Подп.	Дата
Разраб.	Шарафутдинов				09.19
Секция 5.2			Стация	Лист	Листов
План 4 этажа в осях 3-5, К-Ж					
И.П. Шарафутдинов Р.П.					

И/в. № подл. Подп. и дата. Взам. инв. №