


Блокировочная схема

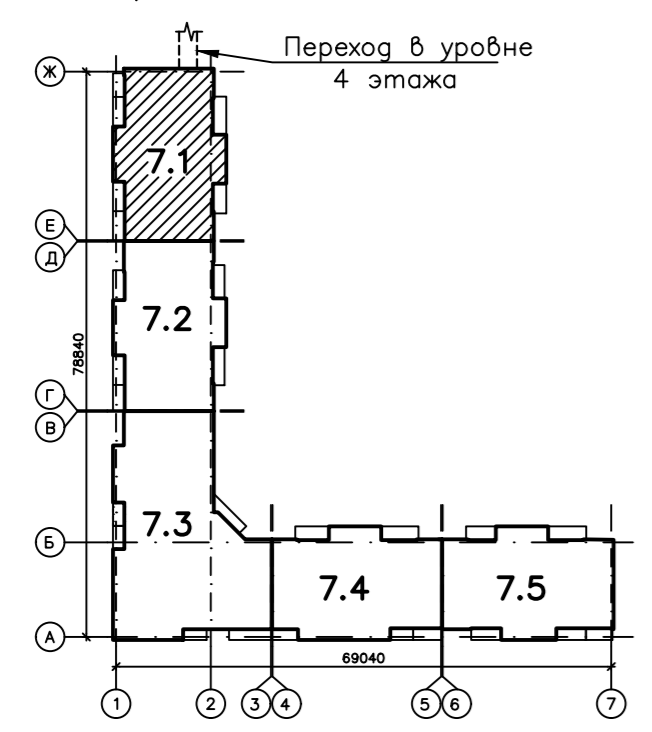

					Исполнительная схема №10				
					Многоэтажные жилые дома с объектами инфраструктуры в границах улиц Береговая, Железнодорожная г. Тюмени.				
Изм.	Колуч.	Лист	№ док.	Подпись	Дата	Секция 7.1	Стадия	Лист	Листов
				Шарафутдинов	09.19.				
					План 9 этажа Распределительные линии и электроосвещение		ИП Шарафутдинов Р.Г.		
					Формат А2				

Согласовано

Инв. № подл. Подпись и дата. Взам. инв. №