


Блокировочная схема

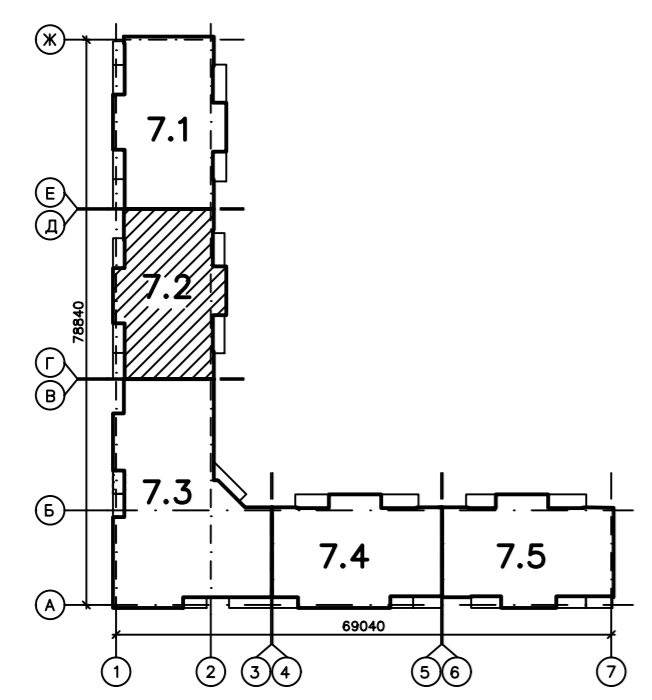

Исполнительная схема №17					
Многоэтажные жилые дома с объектами инфраструктуры в границах улиц Береговая, Железнодорожная и 7-я Тюмени.					
Изм.	Колуч.	Лист	№ док.	Подпись	Дата
	Разраб.		Шарафутдинов		09.19.
Секция 7.2				Стадия	Лист
План 2 этажа Распределительные линии и электроосвещение				ИП Шарафутдинов Р.Г.	Листов
Формат А2					

Согласовано

Инв. № подл. Подпись и дата. Взам. инв. №