


БЛОКИРОВОЧНАЯ СХЕМА

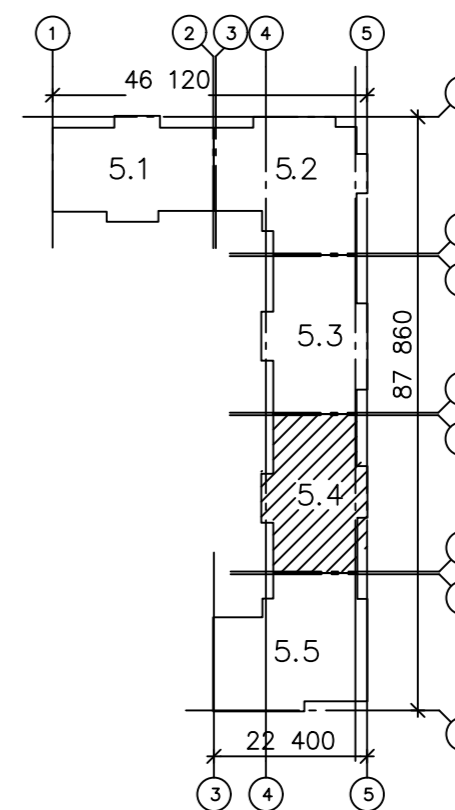

Примечание:

Линии питания от этажных щитов до квартирных щитков, устанавливаемых внутри квартир, выполняются кабелем марки ВВГнг(А)-LS сеч. 3x10, проложенным в ПВХ трубе диаметром 32 мм в полу. После прокладки труба заливается бетоном.

- электропроводка, прокладываемая в ПВХ трубах в монолитных перекрытиях в полу вышележащего этажа (для светильников)
- В20 — электропроводка, прокладываемая в ПВХ трубах в полу до устройства стяжки на расстоянии 100 мм от стены

Изм.	Колуч	Лист N док	Подп.	Дата
Разраб.	Шарафутдинов			09.19

Исполнительная схема № 54

Многоэтажные жилые дома с объектами инфраструктуры в границах улиц Береговая, Республиканец в г. Тюмени  
Жилой дом ГП-5

Секция 5.4	Стадия	Лист	Листов
План 6 - 11 этаж	ИП Шарафутдинов Р.П.		