


БЛОКИРОВОЧНАЯ ШЕМА

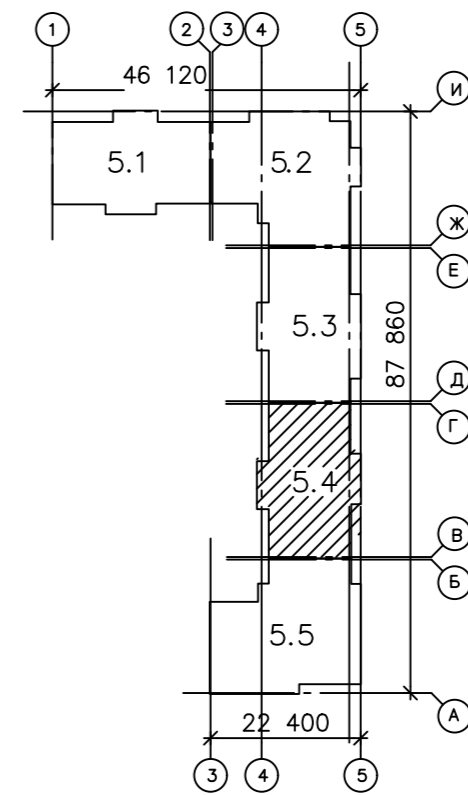

Примечание:

Линии питания от этажных щитов до квартирных щитков, устанавливаемых внутри квартир, выполняются кабелем марки ВВГнг(А)-LS сеч. 3х10, проложенным в ПВХ трубе диаметром 32 мм в полу. После прокладки труба заливается бетоном.

— — — — — электропроводка, прокладываемая в ПВХ трубах в монолитных перекрытиях в полу вышележащего этажа (для светильников)

● B20 — электропроводка, прокладываемая в ПВХ трубах в полу до устройства стяжки на расстоянии 100 мм от стены

⊕ B — розетка для подключения бытового вентилятора, устанавливаемая под потолком

Исполнительная схема № 59

Многоэтажные жилые дома с объектами инфраструктуры в границах улиц Береговая, Республиканец в г. Томени
Жилой дом ГП-5

Изм.	Кол.уч.	Лист	№ док.	Подп.	Дата	Стация	Лист	Листов
Разраб.		Шарафутдинов			09.19	Секция 5.4		
План 12 этажа в осях В-П						Шарафутдинов Р.П.		