


Блокировочная схема

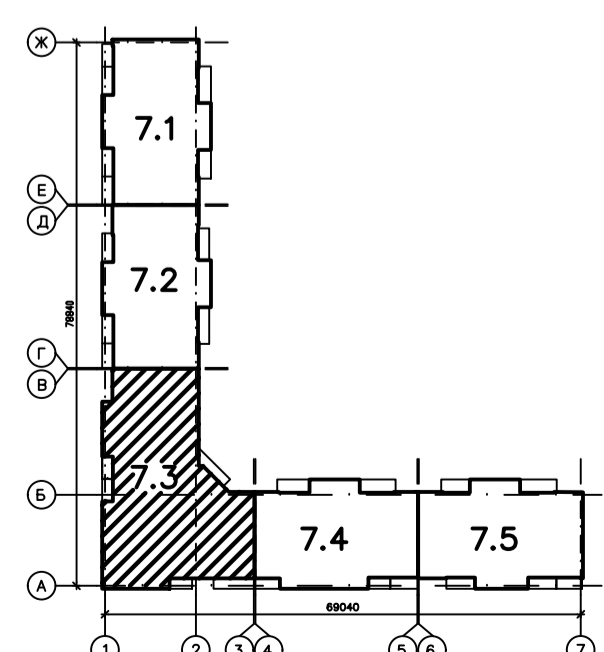

Осевые канальные вентиляторы, обозначенные буквой "В", устанавливаются только на 19 этаже.

Согласовано  
Инв. № подл. Подпись и дата. Взам. инв. №

Исполнительная схема № 47					
Многоэтажные жилые дома с объектами инфраструктуры в границах улиц Береговая, Железнодорожная и др. г. Тюмени.					
Изм.	Колуч	Лист	№ док	Подпись	Дата
				Шарафутдинов	09.19.
Секция 7.3				Страница	Листов
План 18 – 19 этажа. Распределительные линии электроосвещения.				ИП Шарафутдинов Р.Г.	
Формат А2					