


Схема блокировки секций П-3

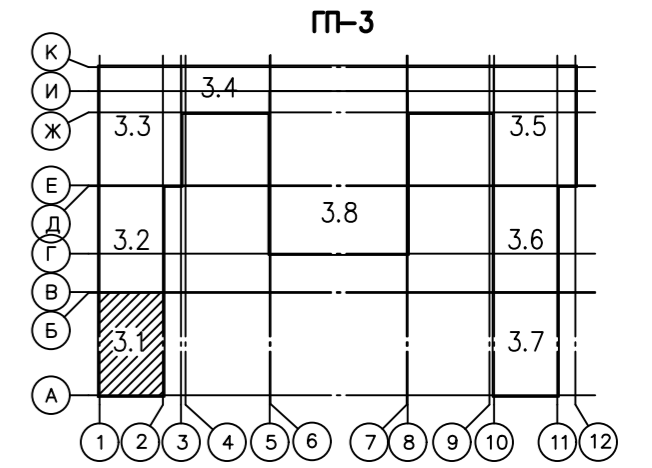

Примечание:

Линии питания от этажных щитов до квартирных щитков, устанавливаемых внутри помещений, выполнены кабелем марки ВВГнг(А)-LS сеч. 3x10, проложенным в ПВХ трубе диаметром 20 мм в полу.

- электропроводка, прокладываемая в ПВХ трубах в монолитных перекрытиях в полу вышележащего этажа (для светильников)
- электропроводка, прокладываемая в ПВХ трубах в полу до устройства стяжки на расстоянии 100 мм от стены

Согласовано	
И/в. № подл.	
Подп. и дата	
Ваам. инв. №	

Исполнительная схема № 5					
Многоэтажные жилые дома с объектами инфраструктуры в границах улиц Береговая, Республиканец в г. Т.					
Жилой дом П-3					
Изм.	Код. уч. листа	№ док.	Подп.	Дата	
			Шарафутдинов	09.19	
Секция 3.1				Стация	Лист
				П	21
План 3 - 4 этажа				ИП Шарафутдинов Р.П.	