


Блокировочная схема

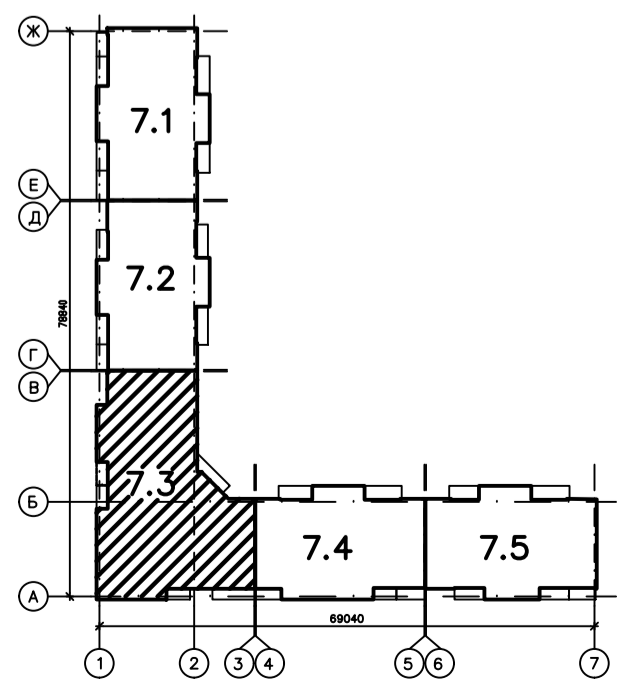

Согласовано

Инв. № подл. Подпись и дата. Взам. инв. №

				Исполнительная схема № 44		
				Многоэтажные жилые дома с объектами инфраструктуры в границах улиц Береговая, Железнодорожная и 7-я Тюмени.		
Изм.	Колуч.	Лист	№ док.	Подпись	Дата	Стация
				Шарафутдинов	09.19.	Лист
				Секция 7.3		Листов
				План 15 – 17		ИП Шарафутдинов Р.Г.
				этажа Распределительные линии		
						Формат А2

электросвещение.