


БЛОКИРОВОЧНАЯ СХЕМА

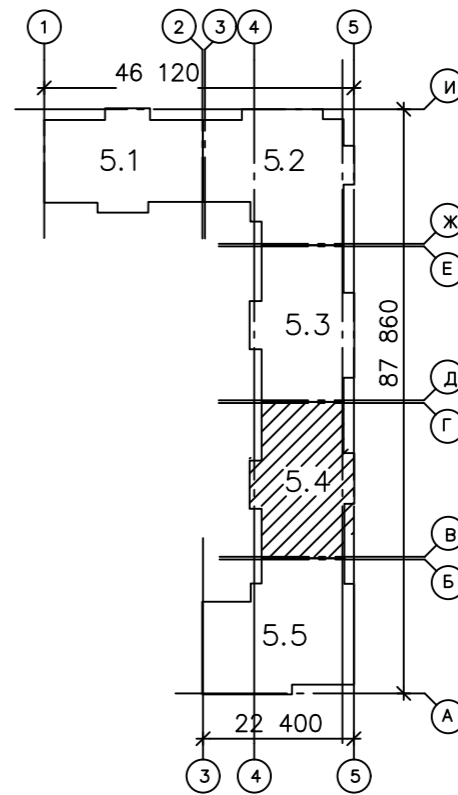

Примечание:

Линии питания от этажных щитов до квартирных щитков, устанавливаемых внутри квартир выполняются кабелем марки ВВГнг(А)-LS сеч. 3х10, проложенным в ПВХ трубе диаметром в полу. После прокладки труба заливается бетоном.

- — электропроводка, прокладываемая в ПВХ трубах в монолитных перекрытиях в полу вышележащего этажа (для светильников)
- B20 — электропроводка, прокладываемая в ПВХ трубах в полу до устройства стяжки на расстоянии 100 мм от стены

Изм.	Колуч.	Лист	№ док.	Подп.	Дата
	Разраб.	Шарафутдинов			09.19

Исполнительная схема № 52

Многоэтажные жилые дома с объектами инфраструктуры в границах улиц Береговая, Республиканец в г. Тюмени
Жилой дом ГП-5

Секция 5.4	Стация	Лист	Листов
------------	--------	------	--------

План 5 этажа в осях В-Г/П Шарафутдинов Р.Г.