


БЛОКИРОВОЧНАЯ СХЕМА

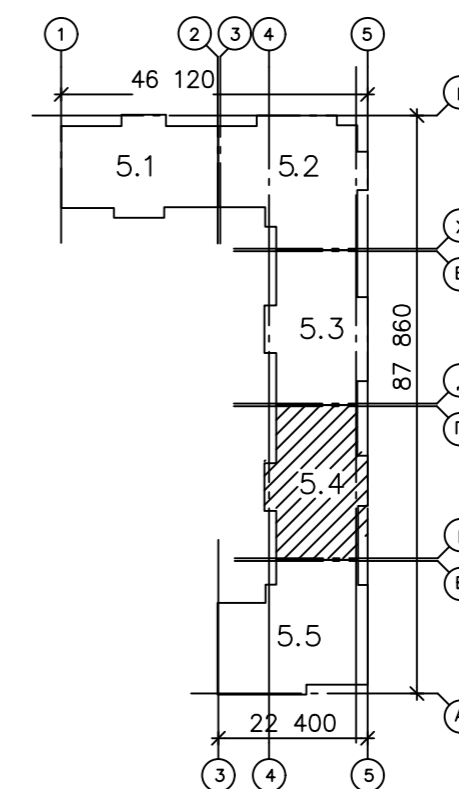

Примечание:

Линии питания от этажных щитов до квартирных щитков, устанавливаемых внутри квартир, выполняются кабелем марки ВВГнг(А)-LS сеч. 3х10, проложенным в ПВХ трубе диаметром 32 мм в полу. После прокладки труба заливается бетоном.

— электропроводка, прокладываемая в ПВХ трубах в монолитных перекрытиях в полу вышележащего этажа (для светильников)

• В20 — электропроводка, прокладываемая в ПВХ трубах в полу до устройства стяжки на расстоянии 100 мм от стены

Исполнительная схема № 51					
Многоэтажные жилые дома с объектами инфраструктуры в границах улиц Березовая, Республиканец в г. Томени					
Жилой дом ГП-5					
Изм.	Колуч.	Лист N док.	Подп.	Дата	Стадия
					Лист
					Листов
Секция 5.4					
План 4 этажа в осях В-Г П Шарафутдинов Р.Г.					

Формат А2

Инв. N\* по фасадам и датам .инв. N\*