


БЛОКИРОВОЧНАЯ СХЕМА

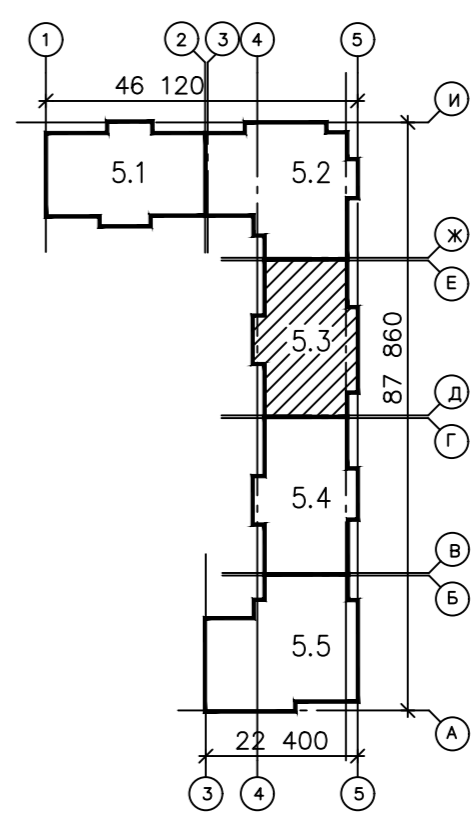

Примечание:

Линии питания от этажных щитов до квартирных щитков, устанавливаемых внутри квартир, выполняются кабелем марки ВВГнг(А)-LS сеч. 3x10, проложенным в ПВХ трубе диаметром 32 мм в полу. После прокладки труба заливается бетоном.

- электропроводка, прокладываемая в ПВХ трубах в монолитных перекрытиях в полу вышележащего этажа (для светильников)
- В20 — электропроводка, прокладываемая в ПВХ трубах в полу до устройства стяжки на расстоянии 100 мм от стены

				Исполнительная схема № 36			
				Многоэтажные жилые дома с объектами инфраструктуры в границах улиц Береговая, Республиканец в г. Тюмени			
				Жилой дом ГП-5			
Изм.	Колуч.	Лист N док.	Подп.	Дата	Стация	Лист	Листов
Разраб.	Шарафутдинов			09.19	Секция 5.3		
				План 6 – 11 этаж		ИП Шарафутдинов Р.Г.	

Инв. N° подорожной и загранпас. инв. N°