


Блокировочная схема

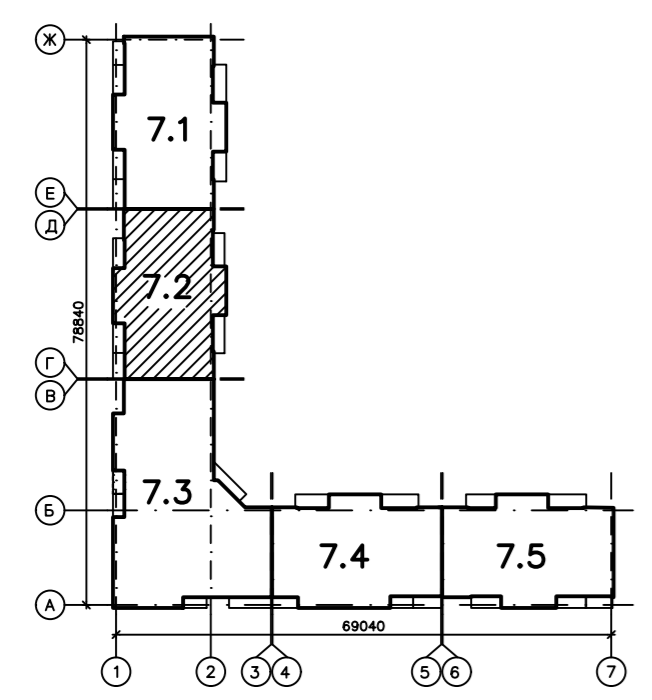

Исполнительная схема №18					
Многоэтажные жилые дома с объектами инфраструктуры в границах улиц Береговая, Железнодорожная г. Тюмени.					
Изм.	Колуч	Лист	№ док	Подпись	Дата
				Шарафутдинов	09.19.
Секция 7.2				Стадия	Лист
План 3 этажа Распределительные линии и электроосвещение				ИП Шарафутдинов Р.Г.	Листов

Согласовано

Инв. № подл. Подпись и дата. Взам. инв. №