


Блокировочная схема

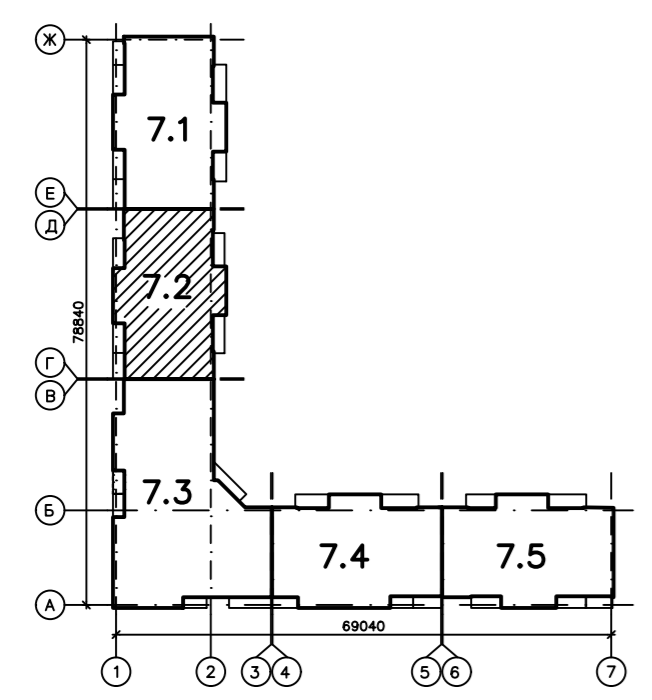

					Исполнительная схема № 24		
					Многоэтажные жилые дома с объектами инфраструктуры в границах улиц Береговая, Железнодорожная г. Тюмени.		
Изм.	Колуч.	Лист	№ док.	Подпись	Дата	Страница Лист Листов	
	Разраб.	Шарафутдинов			09.19.		
					Секция 7.2		
					План 9 этажа Распределительные линии и электроосвещение		
					ИП Шарафутдинов Р.Г.		
					Формат А2		

Согласовано  
 Инв. № подл. Подпись и дата. Взам. инв. №