


Блокировочная схема

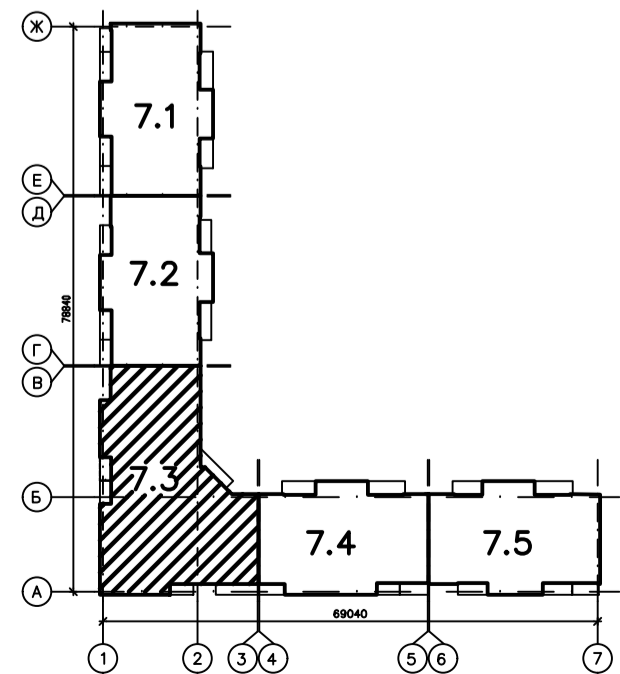

Согласовано

Инв. № подл. Подпись и дата. Взам. инв. №

| | | | | | | | | |
|------|---------|------|--------|--|--------|---------------------|------|--------|
| | | | | Исполнительная схема № 33 | | | | |
| | | | | Многоэтажные жилые дома с объектами инфраструктуры в границах улиц Береговая, Железнодорожная и 7-я г. Тюмени. | | | | |
| Изм. | Кол.уч. | Лист | № док. | Подпись | Дата | Стадия | Лист | Листов |
| | | | | Разраб. Шарфутдинов | 09.19. | Секция 7.3 | | |
| | | | | План 4 | | ИП Шарфутдинов Р.Г. | | |
| | | | | этажа. Распределительные линии | | Формат А2 | | |

электроосвещение.