


Блокировочная схема

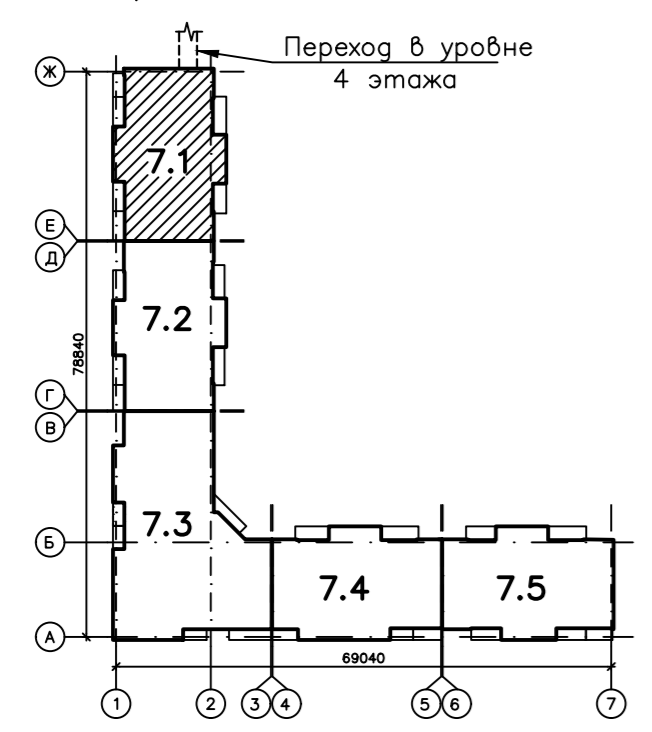

Исполнительная схема № 4					
Многоэтажные жилые дома с объектами инфраструктуры в границах улиц Береговая, Железнодорожная г. Тюмени.					
Изм.	Кол.уч.	Лист	№ док.	Подпись	Дата
				Шарафутдинов	09.19.
Секция 7.1				Стадия	Лист
План 3 этажа Распределительные линии и электроосвещение				ИП Шарафутдинов Р.Г.	Листов
Формат А2					

Согласовано
 Инв. № подл. Подпись и дата. Взам. инв. №