


Блокировочная схема

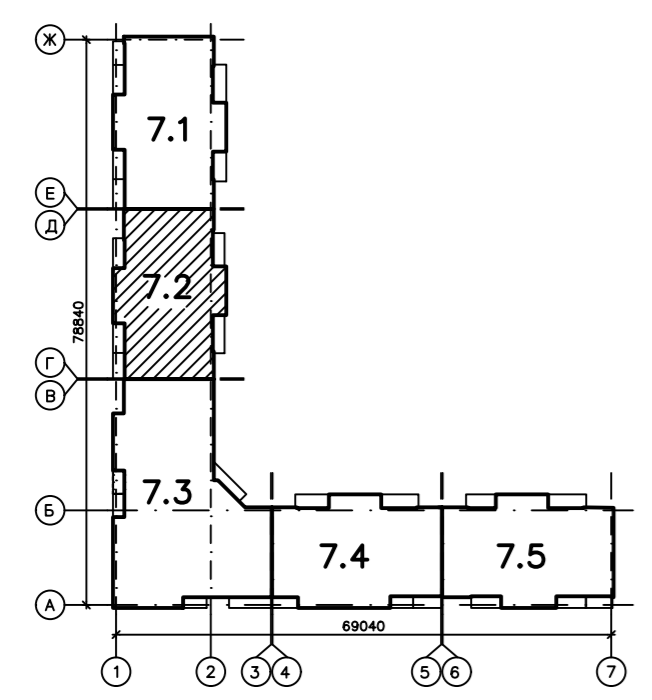

|      |         |      |        |              |  |            |                         |      |        |
|------|---------|------|--------|--------------|--|------------|-------------------------|------|--------|
|      |         |      |        |              | Исполнительная схема №19   |            |                         |      |        |
|      |         |      |        |              | Многоэтажные жилые дома с объектами инфраструктуры в границах улиц Береговая, Железнодорожная г. Тюмени. |            |                         |      |        |
| Изм. | Колуч.  | Лист | № док. | Подпись      | Дата   | Секция 7.2 | Стадия                  | Лист | Листов |
|      | Разраб. |      |        | Шарафутдинов | 09.19.   |            |                         |      |        |
|      |         |      |        |              | План 4 этажа<br>Распределительные линии<br>и электроосвещение  |            | ИП Шарафутдинов<br>Р.Г. |      |        |
|      |         |      |        |              | Формат А2  |            |                         |      |        |

Согласовано

Инв. № подл. Подпись и дата. Взам. инв. №