



Примечание:

- В каждую квартиру от этажного щита к квартирному щитку электропроводка выполняется в ПВХ трубе диаметром 32мм. После прокладки труба покрывается слоем штукатурки.
- Групповая сеть квартир выполняется кабелями марки ВВГнг(A)-LS, прокладываемыми в ПВХ трубах диаметром 20мм и 32мм (эл. планка):
 - горизонтальные участки скрыто в монолитных перекрытиях и перегородках;
 - горизонтальные участки электросетей, прокладываемые в полу до устройства стяжки размещать на расстоянии 100мм от стены.
 - вертикальные участки в бороздах гипсовых перегородок с последующей заделкой штукатуркой;
 - к светильникам – по монолитным плитам перекрытия вышележащего этажа.
- Сечение электропроводки освещения – 1,5мм², – розеточной сети – 2,5мм², – плиты – 6мм².

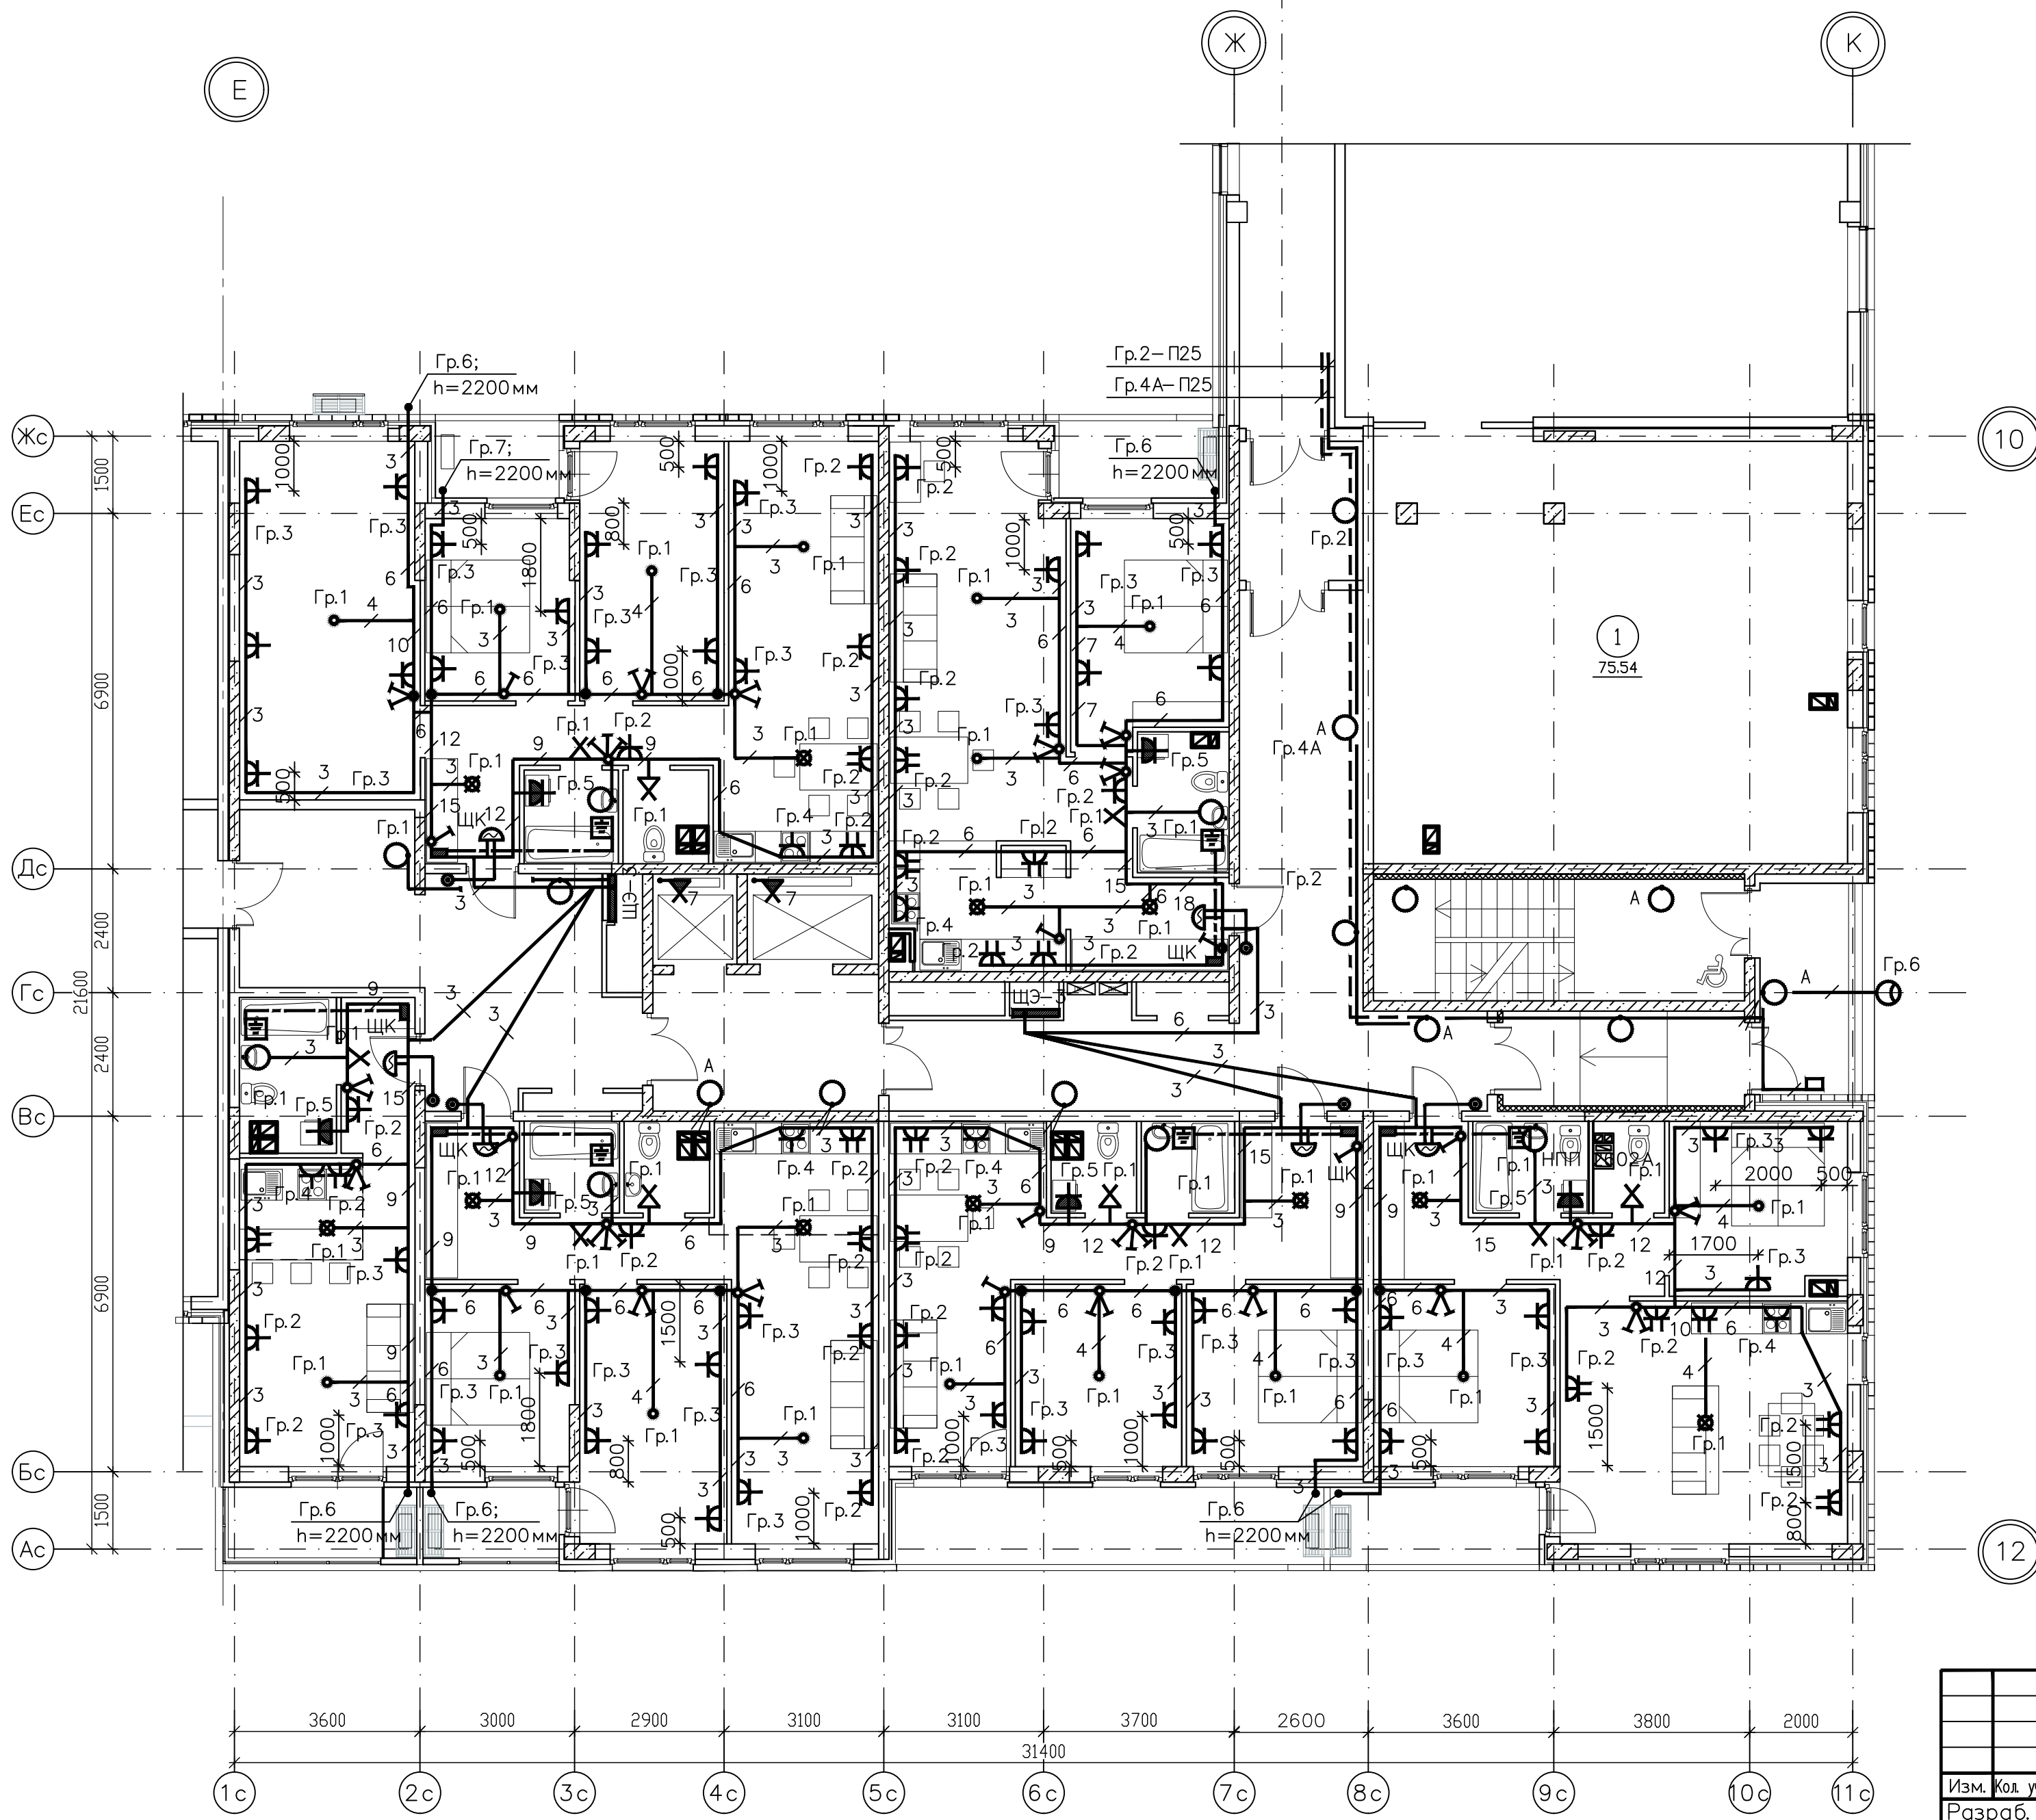

ЭКСПЛИКАЦИЯ ПОМЕЩЕНИЙ

НОМЕР ПОМЕЩЕНИЯ	НАИМЕНОВАНИЕ	ПЛОЩАДЬ М2
1а	ТАМБУР	8.5
1	ТАМБУР-ШЛЮЗ	6.3
2	ЛЕСТНИЧНАЯ КЛЕТКА №1	16.8
3	ЛИФТОВОЙ ХОЛЛ	11.1
7	КОРИДОР	70.9
8	КОРИДОР	54.2
9	ЖИЛАЯ КОМНАТА	129.8
10	ГОСТИНАЯ	64.7
11	КУХНЯ-ШИША	22.5
11б	КУХНЯ-СТОЛОВАЯ	52.8
12	СОВМЕЩЕННЫЙ САУЗЕЛ	9.5
13	ТУАЛЕТ	9.4
14	ВАННАЯ КОМНАТА	13.3
15	ЛОДЖИЯ	34.5
16	ЛОДЖИЯ-ПЕРЕХОД	8.1
101	ОФИС№1	75.5

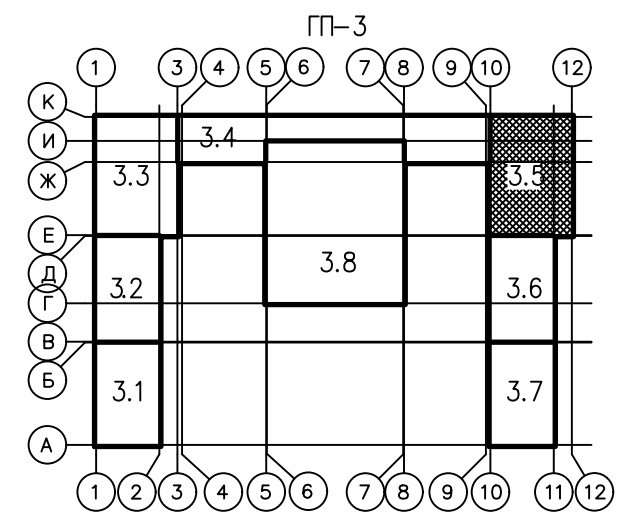

Изм. № подл. Подп. и дата. Взам. инв. №

Исполнительная схема № 69
 Многоэтажные жилые дома с объектами инфраструктуры в границах улиц Береговая, Республиканец в г. Т. Жилой дом ГП-3.

Изм.	Код	Лист	№ док.	Подп.	Дата
Разраб.	Шарафутдинов				09.19

Секция 3.5
 План 2 этажа.
 И.П. Шарафутдинов Р.Г.

Стация Лист Листов.