


Блокировочная схема

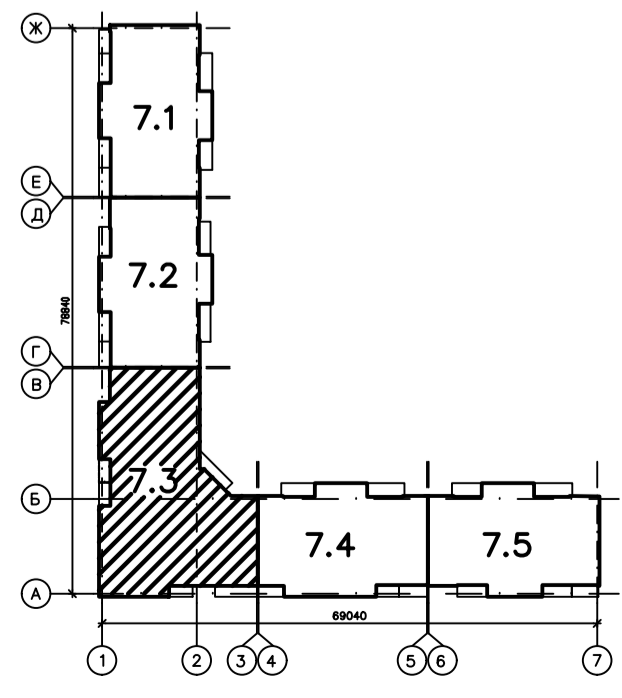

Согласовано

Инв. № подл. Подпись и дат. Взам. инв. №

				Исполнительная схема № 34				
				Многоэтажные жилые дома с объектами инфраструктуры в границах улиц Береговая, Железнодорожная и г. Тюмени.				
Изм.	Кол.уч.	Лист	№ док.	Подпись	Дата	Стадия	Лист	Листов
				Шарафутдинов	09.19.			
Секция 7.3								
План 5								
этажа. Распределительные линии электроосвещение.						ИП Шарафутдинов Р.Г.		
						Формат А2		