


Блокировочная схема

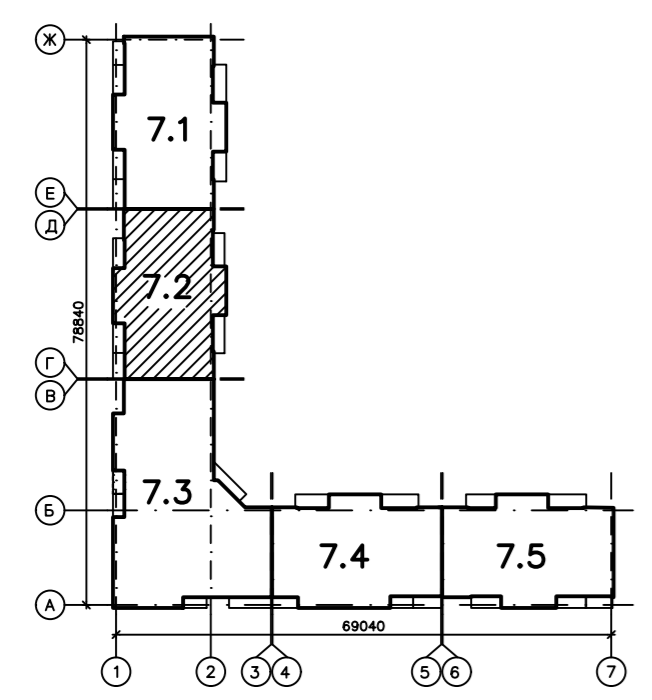

					Исполнительная схема № 20				
					Многоэтажные жилые дома с объектами инфраструктуры в границах улиц Береговая, Железнодорожная г. Тюмени.				
Изм.	Колуч.	Лист	№ док.	Подпись	Дата	Секция 7.2	Стадия	Лист	Листов
				Шарафутдинов	09.19.				
					План 5 этажа Распределительные линии и электроосвещение		ИП Шарафутдинов Р.Г.		

Согласовано

Инв. № подл. Подпись и дата. Взам. инв. №