


Блокировочная схема

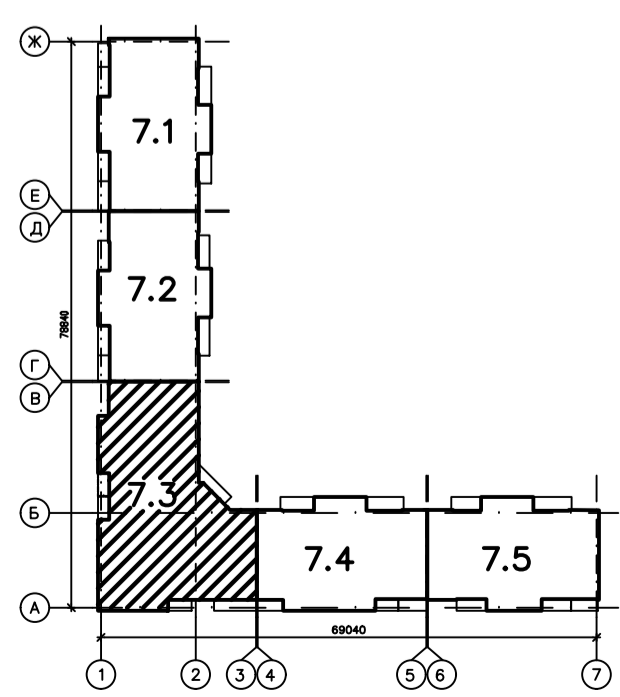

Согласовано

Имя, № подл. подпись и дата

Исполнительная схема № 39			
Многоэтажные жилые дома с объектами инфраструктуры в границах улицы Береговая, Житовый блок № 7 г. Тюмени.			
Изм.	Кол.уч.	Лист	№ док.
Разраб.	Шарафутдинов	09.19	
Секция 7.3		Лист	Листов
План 10 этажа. Распределительные линии		ИП Шарафутдинов Р.Г.	
		Формат А2	

электросвещение.