


- МЗ-4-ВВГнг(А)-LS-5x50 В63
- МЗ-5-ВВГнг(А)-LS-5x50 В63
- МЗ-6-ВВГнг(А)-LS-5x50 В63
- МЗ-8-ВВГнг(А)-LS-5x10 В40
- МЗ-10-ВВГнг(А)-FRLS-5x16 В40
- МЗ-12-ВВГнг(А)-FRLS-5x35 В63
- МЗ-17-ВВГнг(А)-FRLS-5x4 В25
- Гр.7;Гр.11- В25;Гр.4;13-В25


- МЗ-4-ВВГнг(А)-LS-5x50 В63
- МЗ-5-ВВГнг(А)-LS-5x50 В63
- МЗ-6-ВВГнг(А)-LS-5x50 В63
- МЗ-8-ВВГнг(А)-LS-5x10 В40
- МЗ-10-ВВГнг(А)-FRLS-5x16 В40
- МЗ-12-ВВГнг(А)-FRLS-5x35 В63
- МЗ-17-ВВГнг(А)-FRLS-5x4 В25
- Гр.7;Гр.11- В25;Гр.4;13-В25

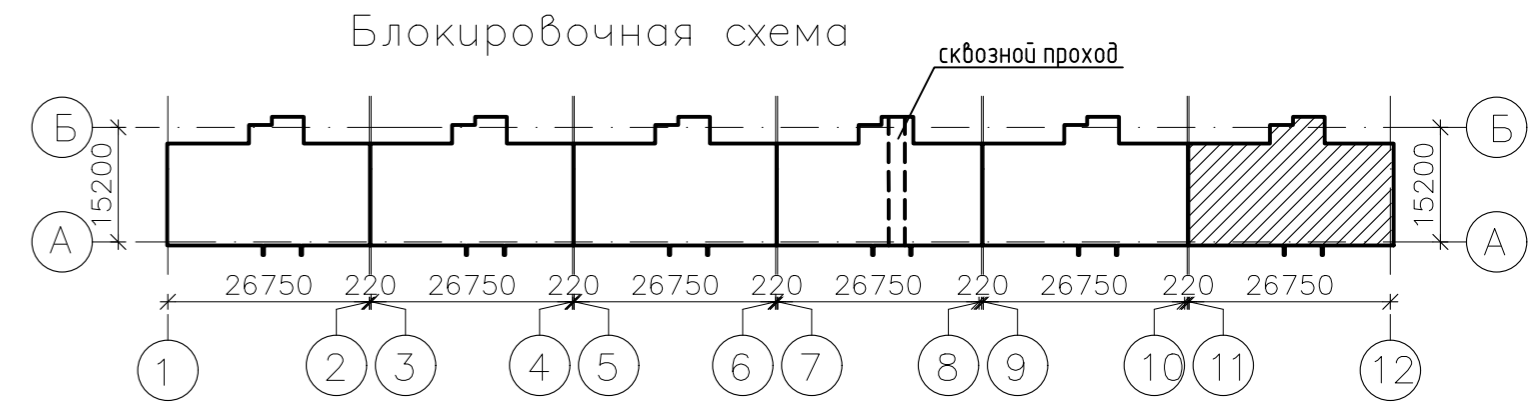

№ док. № подл. Подп. и дата. Взам. инв. №

25-16-12-ИОС 1.1(ЭОМ)					
Многоэтажные жилые дома с объектами инфраструктуры по адресу: г. Тюмень, ул. Т.Чаркова. Жилой дом ГП-12					
Изм.	кол.уч.	Лист	№ док.	Подп.	Дата
Разраб.	Прокопенко	Исполнительная схема	И.И.И.	12.16г.	
			Стадия	Лист	Листов
			П	40	
ГИП	Петрова	12.16г.			
Н.контр.	Носкова	12.16г.			
План 2 этажа в осях 11-12					ООО "Градъ"