


М1-ВВГна(А)-LS-5x50 П63  
 М2-ВВГна(А)-LS-5x50 П63  
 М3-ВВГна(А)-LS-5x35 П63  
 Гр.4 - П25

Гр.6-П25  
 Гр.8-П25  
 ТРП-1x2x0,5 П25 к ФД

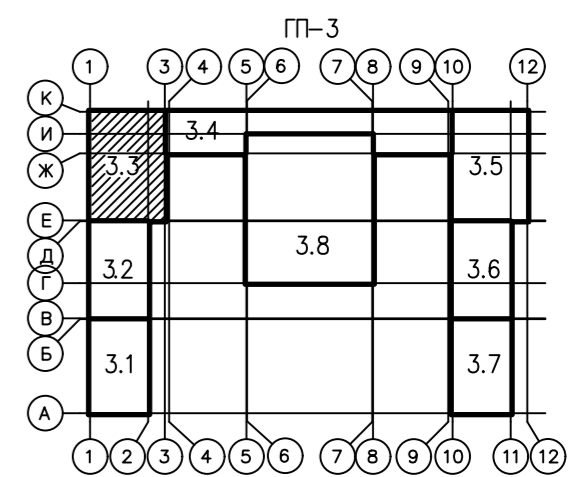

**Примечание:**  
 В каждую квартиру от этажного щита к квартирному щитку электропроводка проложена в ПВХ трубе диаметром 32мм.  
 Групповая сеть квартир выполнена кабелями марки ВВГна(А)-LS, проложенными в ПВХ трубах диаметром 20мм и 32мм (эл. плита):  
 - горизонтальные участки скрыто в монолитных перекрытиях и перегородках;  
 Горизонтальные участки электросетей, прокладываемые в полу до устройства стяжки, расположены на расстоянии 100мм от стены.  
 - вертикальные участки в бороздах гипсовых перегородок с последующей заделкой штукатуркой;  
 - к светильникам - по монолитным плитам перекрытия вышележащего этажа.  
 Сечение электропроводки освещения - 1,5мм<sup>2</sup>, - розеточной сети - 2,5мм<sup>2</sup>, - для электроплиты - 6мм<sup>2</sup>.

Имя, инв. №  
 Подп. и дата  
 Инв. № подл.

Исполнительная схема № 37					
Многоэтажные жилые дома с объектами инфраструктуры в границах улиц Береговая, Республиканец в г. Т. Жилой дом ГП-3.					
Изм.	Код	Лист	№ док.	Погр.	Дата
					09.19
Разраб. Шарафутдинов					
Секция 3.3			Стация	Лист	Листов
План 2 этажа.			ИП Шарафутдинов		