


Блокировочная схема

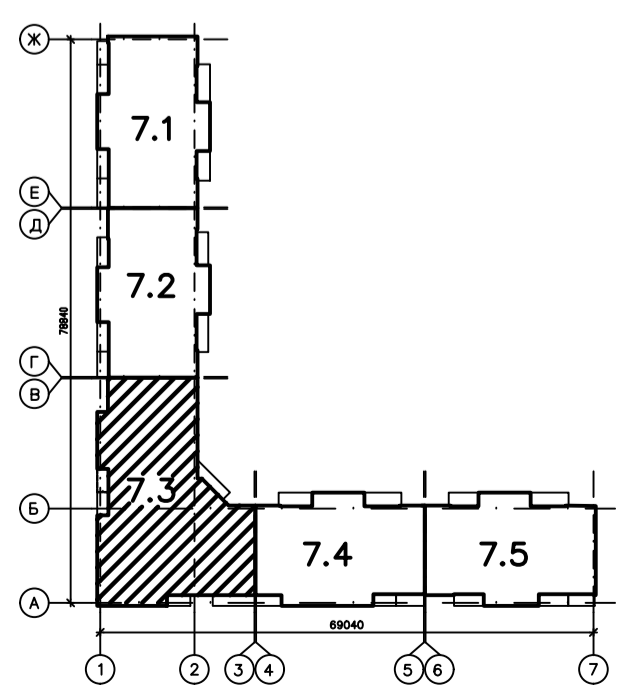

Исполнительная схема № 32					
Многоэтажные жилые дома с объектами инфраструктуры в границах улиц Береговая, Железнодорожная и 7-я Тюмени.					
Изм.	Кол.уч.	Лист	№ док.	Подпись	Дата
				Шарафутдинов	09.19.
Секция 7.3				Страница	Лист
План 2 - 3 этажа				ИП Шарафутдинов Р.Г.	
Распределительные линии электроосвещения.				Формат А2	

Согласовано

Инв. № подл. Подпись и дата. Взам. инв. №