


Блокировочная схема

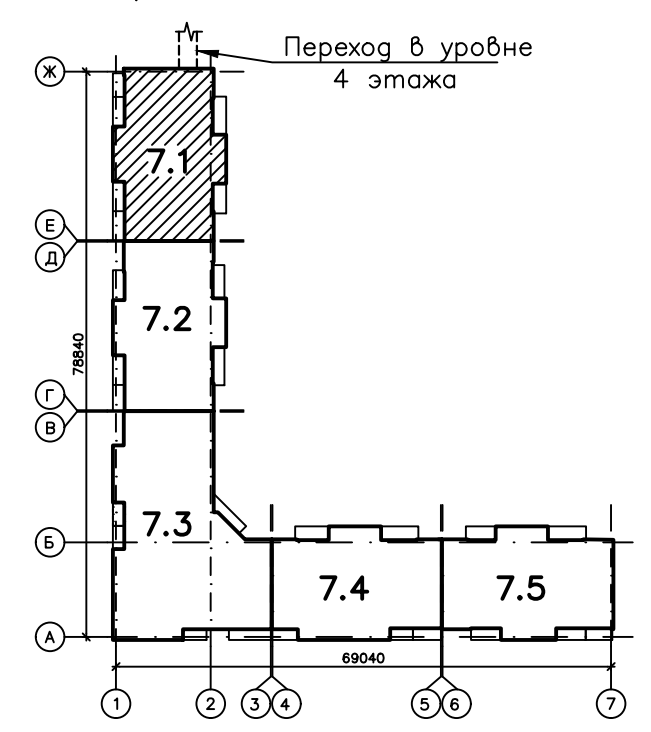

						Исполнительная схема №5				
						Многоэтажные жилые дома с объектами инфраструктуры в границах улиц Береговая, Железнодорожная г. Тюмени.				
Изм.	Кол.уч.	Лист	№ док.	Подпись	Дата	Секция 7.1		Стадия	Лист	Листов
					09.19.					
						План 4 этажа Распределительные линии и электроосвещение		ИП Шарафутдинов Р.Г.		
						Формат А2				

Согласовано

Инв. № подл. Подпись и дата. Взам. инв. №