


Блокировочная схема

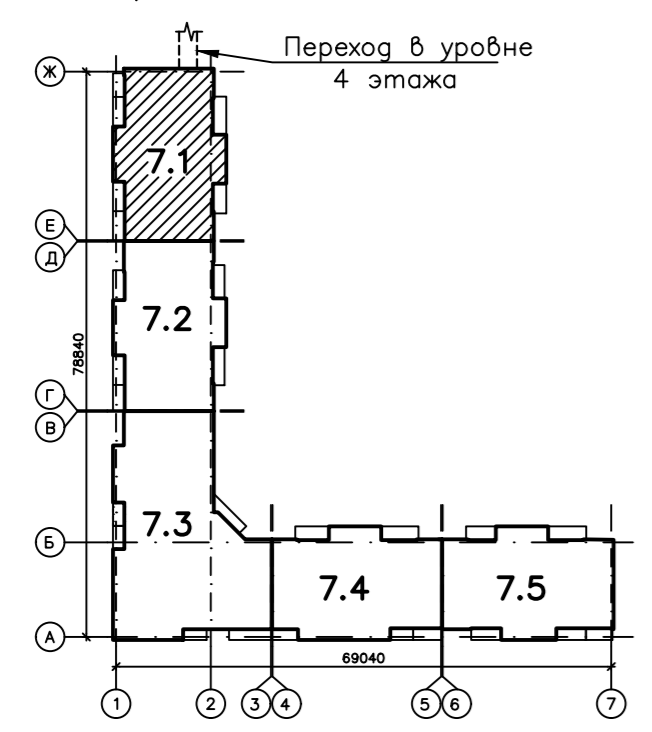

						Исполнительная схема № 7			
						Многоэтажные жилые дома с объектами инфраструктуры в границах улиц Береговая, Железнодорожная г. Тюмени.			
Изм.	Колуч	Лист	№ док	Подпись	Дата	Секция 7.1	Стадия	Лист	Листов
Разраб.				Шарафутдинов	09.19.				
						План 6 – 8 этажа		ИП Шарафутдинов Р.Г.	
						Распределительные линии и электроосвещение			
						Формат А2			

Согласовано

Инв. № подл. Подпись и дата. Взам. инв. №