


Схема блокировки секций

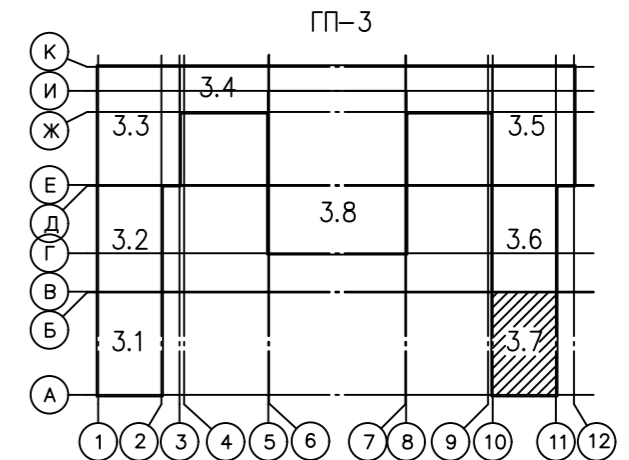

- Примечание:
- Линии питания от этажных щитов до квартирных щитков, устанавливаемых в помещениях, выполняются кабелем марки ВВГнг(А)-LS сеч. 3х10, проложенным в ПВХ трубе диаметром 20 мм и заделанным в полу. После прокладки труба заливается бетоном.
- — электропроводка, прокладываемая в ПВХ трубах в монолитных перекрытиях в полу вышележащего этажа (для светильников)
 - B20 — электропроводка, прокладываемая в ПВХ трубах в полу до устройства стяжки на расстоянии 100 мм от стены

Согласовано	
Изм. № подл.	
Подп. и дата	
Взам. инв. №	

Исполнительная схема №117					
Многоэтажные жилые дома с объектами инфраструктуры в границах улиц Береговая, Республиканец в г. Т.					
Жилой дом ГП-3					
Изм.	кол. уч.	Лист	№ док.	Подп.	Дата
Разраб.	Шарафутдинов				09.19
Секция 3.7			Стадия	Лист	Листов
План 9 – 11 этаж			ИП Шарафутдинов Р.		