


Блокировочная схема

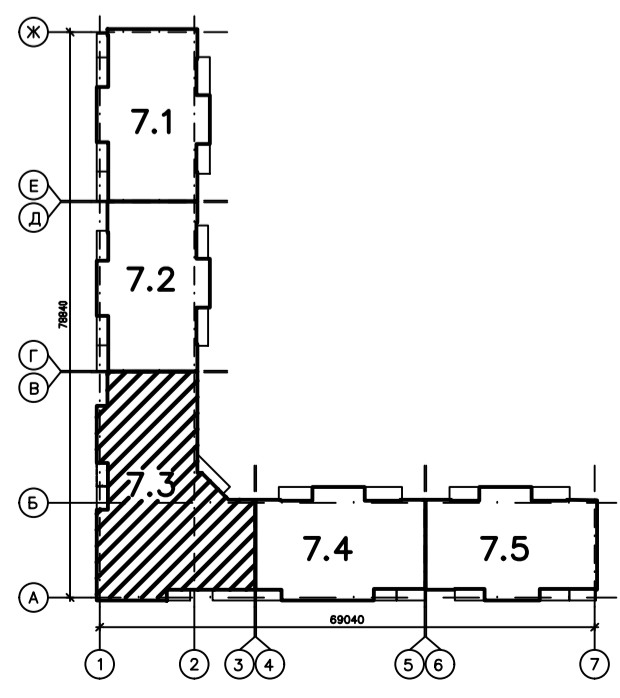

Согласовано

Инв. № подл. Подпись и дата. Взам. инв. №

Исполнительная схема № 43				Многоэтажные жилые дома с объектами инфраструктуры в границах улиц Береговая, Железнодорожная, 7-й г. Тюмени.				
Изм.	Кол.уч.	Лист	№ док.	Подпись	Дата	Стадия	Лист	Листов
				Шарафутдинов	09.19.	Секция 7.3		
План 14							ИП Шарафутдинов Р.Г.	
этажа. Распределительные линии и электроосвещение.							Формат А2	