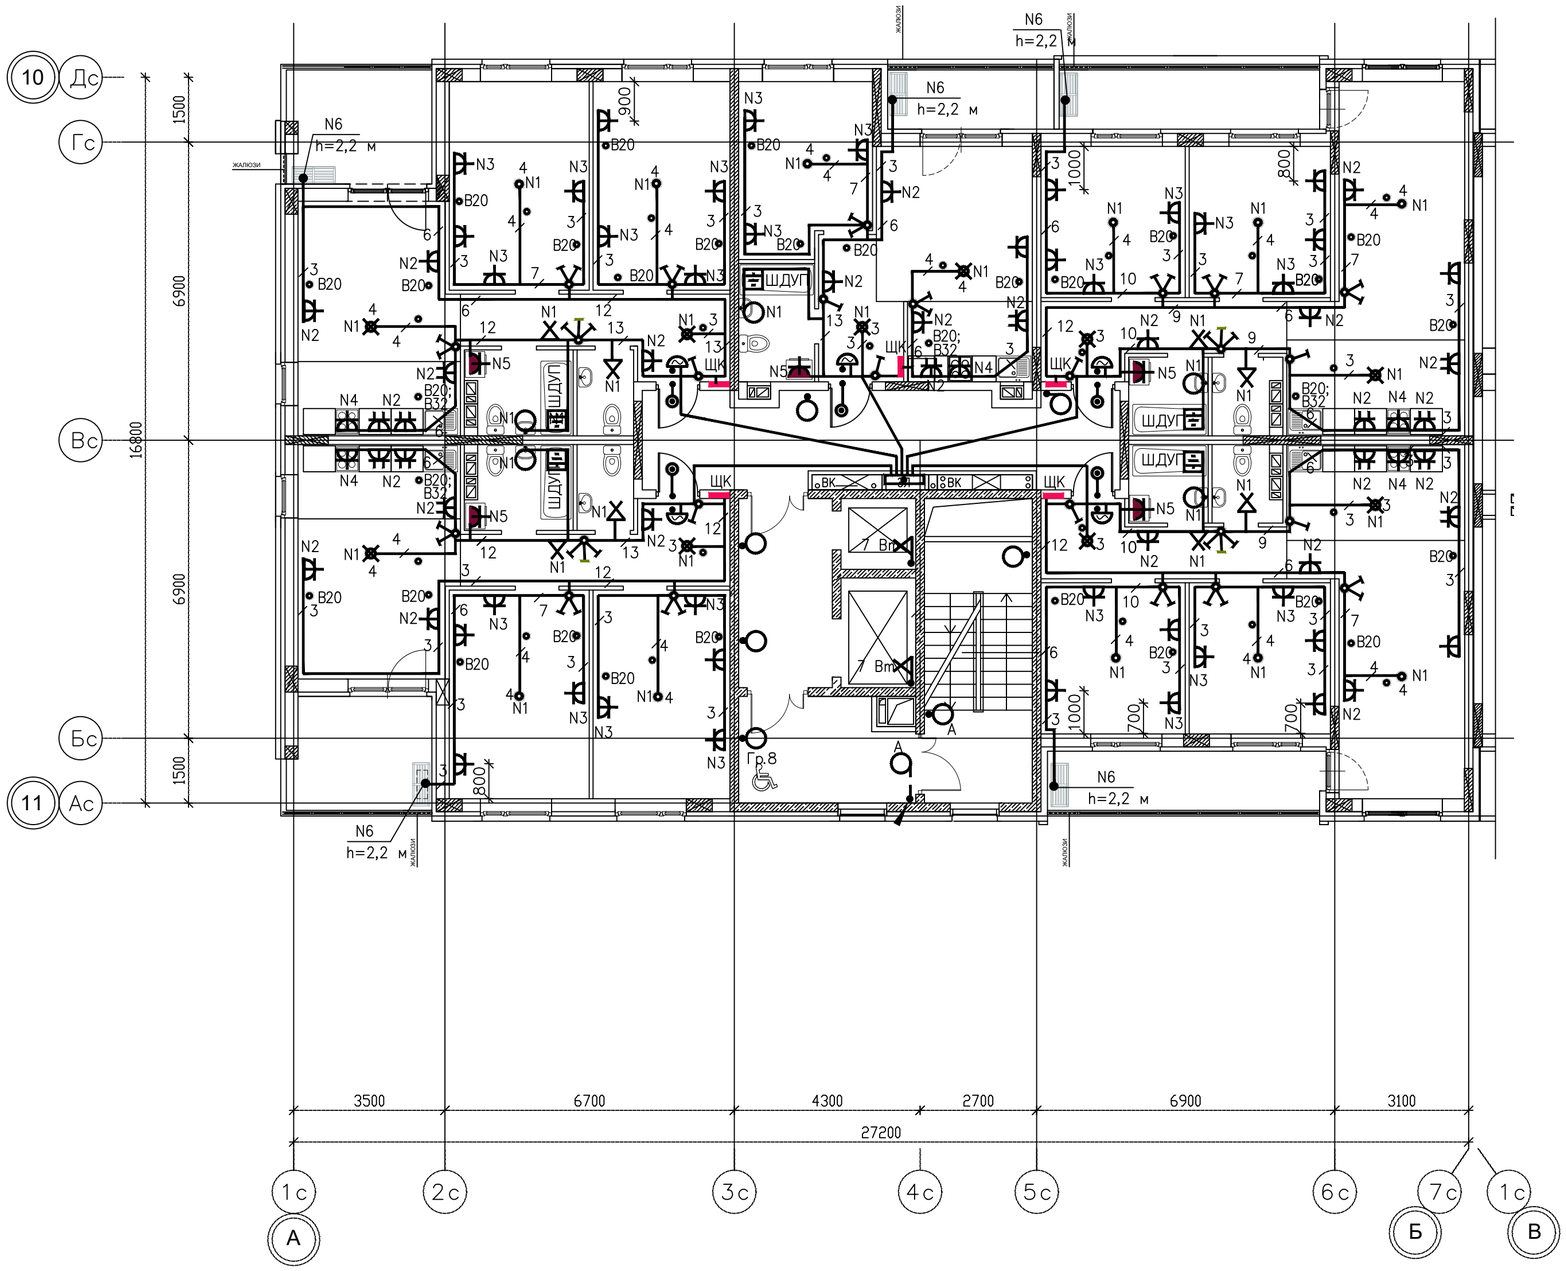

Схема блокировки секций

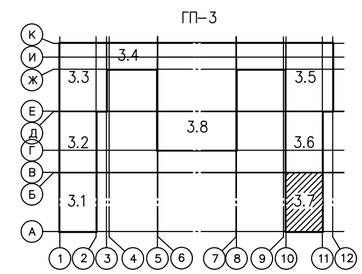

Примечание:

Линии питания от этажных щитов до квартирных щитков, устанавливаемых внутри квартир, выполняются кабелем марки ВВГнг(А)–LS сеч. 3х10, проложенным в ПВХ трубе диаметром 32 мм в полу. После прокладки труба заливается бетоном.

– электропроводка, прокладываемая в ПВХ трубах в монолитных перекрытиях в полу вышележащего этажа (для светильников)

B20 – электропроводка, прокладываемая в ПВХ трубах в полу до устройства стяжки на расстоянии 100 мм от стены

Согласовано

Взам. инв. №

Подп. и дата

Инв. № подл.

Изм.	Кол. уч.	Лист	№ док.	Подп.	Дата
Разраб.		Шарафутдинов			09.19

Исполнительная схема №111

Многоэтажные жилые дома с объектами инфраст в границах улиц Береговая, Республиканец в г. Т

Жилой дом ГП–3

Секция 3.7

План 3 – 4 этаж

Стадия	Лист	Листов

ИП Шарафутдинов Р.

Формат А2