



ТЕХНИЧЕСКИЙ ПЛАН ПОМЕЩЕНИЯ

18-й ЭТАЖ
1-й, 2-й ПОДБЕЗЫ

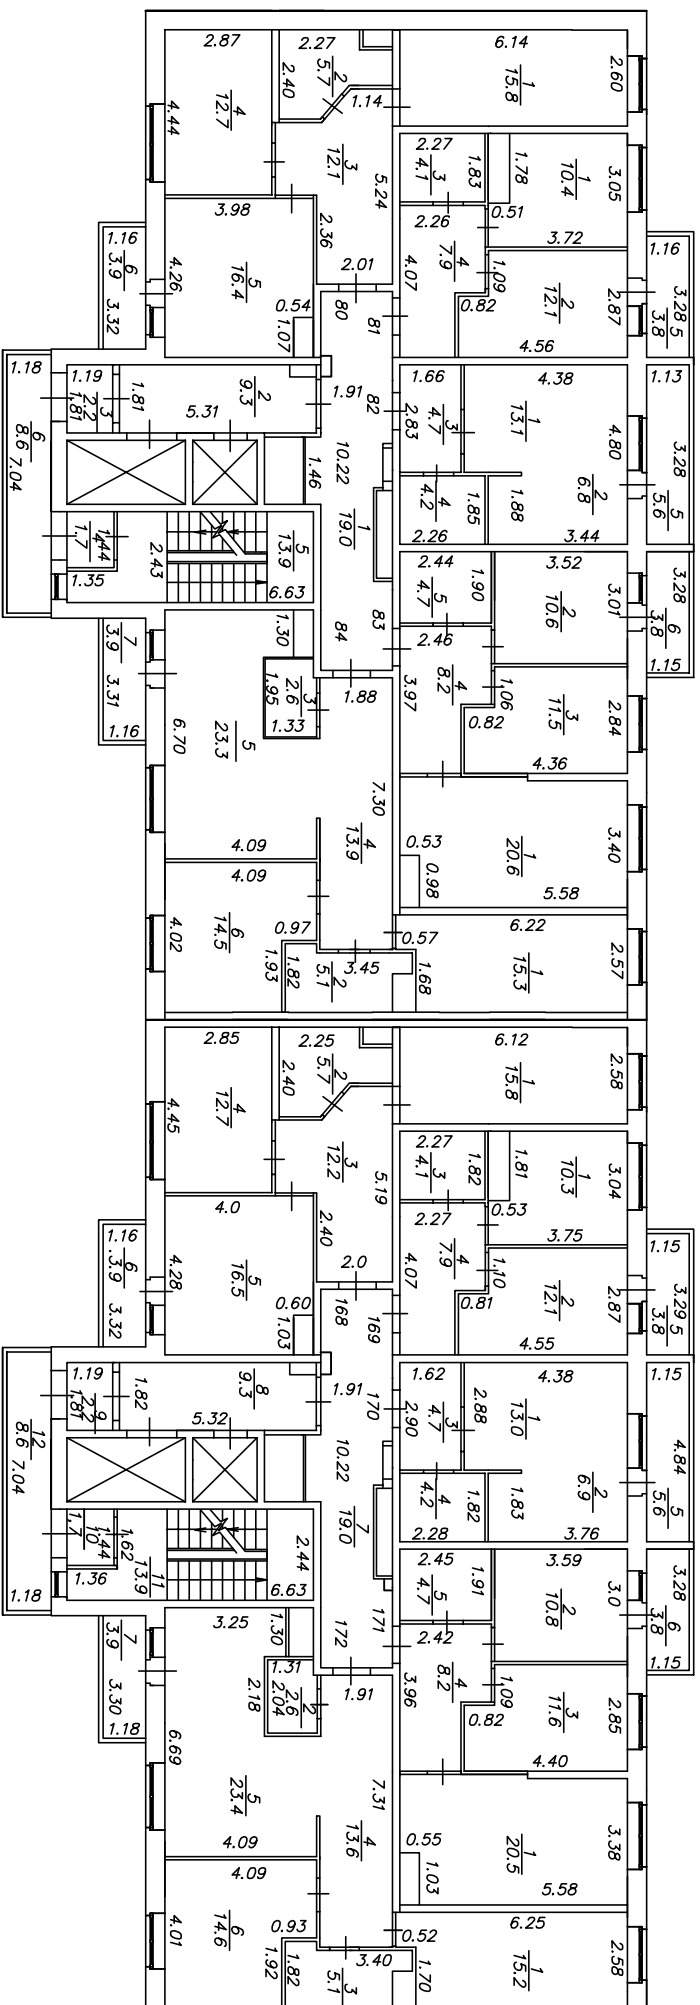

Масштаб 1:200

Условные обозначения:

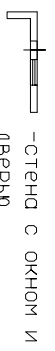

-стена с окном и дверью

-лестница

Инв.№ подл.	Подпись и дата	Взам.инв.№
-------------	----------------	------------

Выполнил:	Дата:	Подпись:	Адрес:
000 "УСКЦ"	29.08.2018		Тюменская область, г. Тюмень, ул. Чадркова, дом 81, корпус 2

ФОРМАТ А3