


2-й
этаж
Подъезд
№1

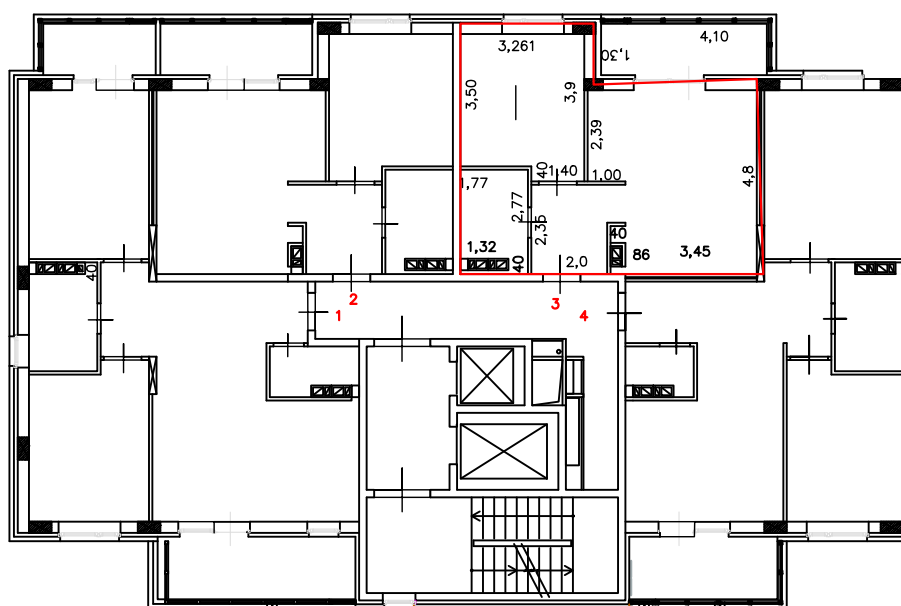

Масштаб
1: 200

Условные
обозначения:



—
—
граница
существующего
помещения