


Блокировочная схема

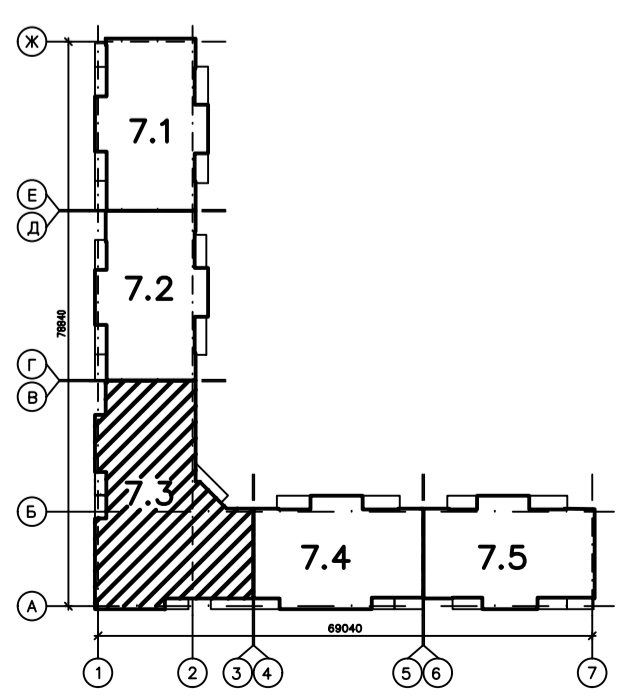

Согласовано

Инв. № подл. Подпись и дата. Взам. инв. №

Исполнительная схема № 40				Многоэтажные жилые дома с объектами инфраструктуры в границах улиц Береговая, Железнодорожная г. Тюмени.		Страниц	Лист	Листов
Изм.	Кол.уч.	Лист	№ док.	Подпись	Дата	Секция 7.3		
				Разраб. Шарфутдинов	09.19.	План 11 этажа. Распределительные линии электроосвещения.		
						ИП Шарфутдинов Р.Г. Формат А2		