


11-й  
этаж  
Подъезд  
№1

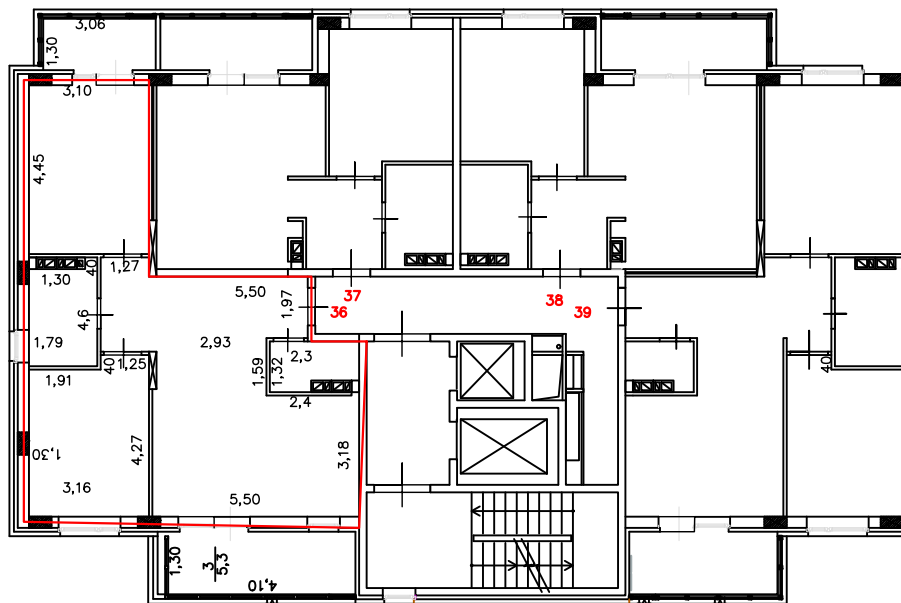

Масштаб  
1: 200

Условные  
обозначения:



—  
граница  
существующего  
помещения