


6-й
этаж
Подъезд
№5

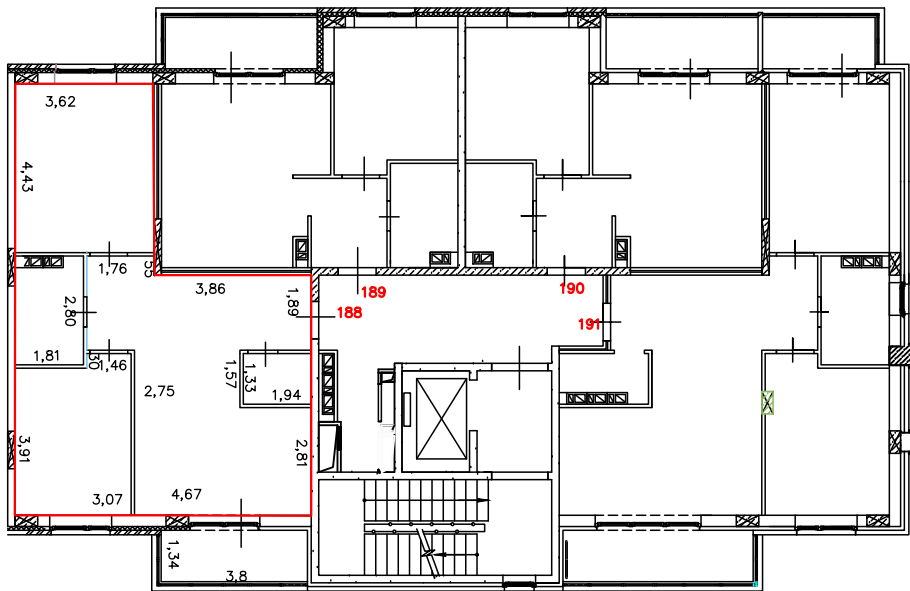

Масштаб
1: 200

Условные
обозначения:



—
граница
существующего
помещения