


Блокировочная схема

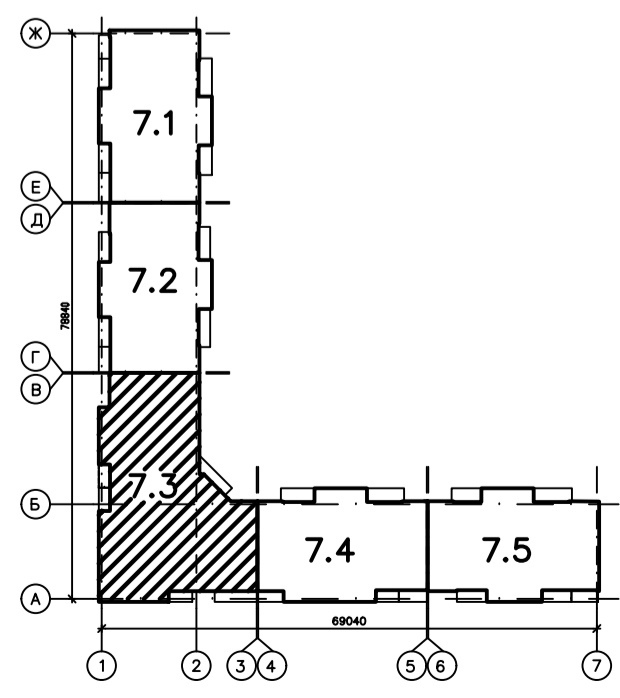

Согласовано

Инв. № подл. Подпись и дата. Взам. инв. №

Исполнительная схема № 35				Многоэтажные жилые дома с объектами инфраструктуры в границах улиц Береговая, Железнодорожная и др. г. Тюмени.				
Изм.	Код.уч.	Лист	№ док.	Подпись	Дата	Статус	Лист	Листов
				Шарафутдинов	09.19.	Секция 7.3		
План 6 – 9 этажа. Распределительные линии электроосвещения.							ИП Шарафутдинов Р.Г.	
							Формат А2	