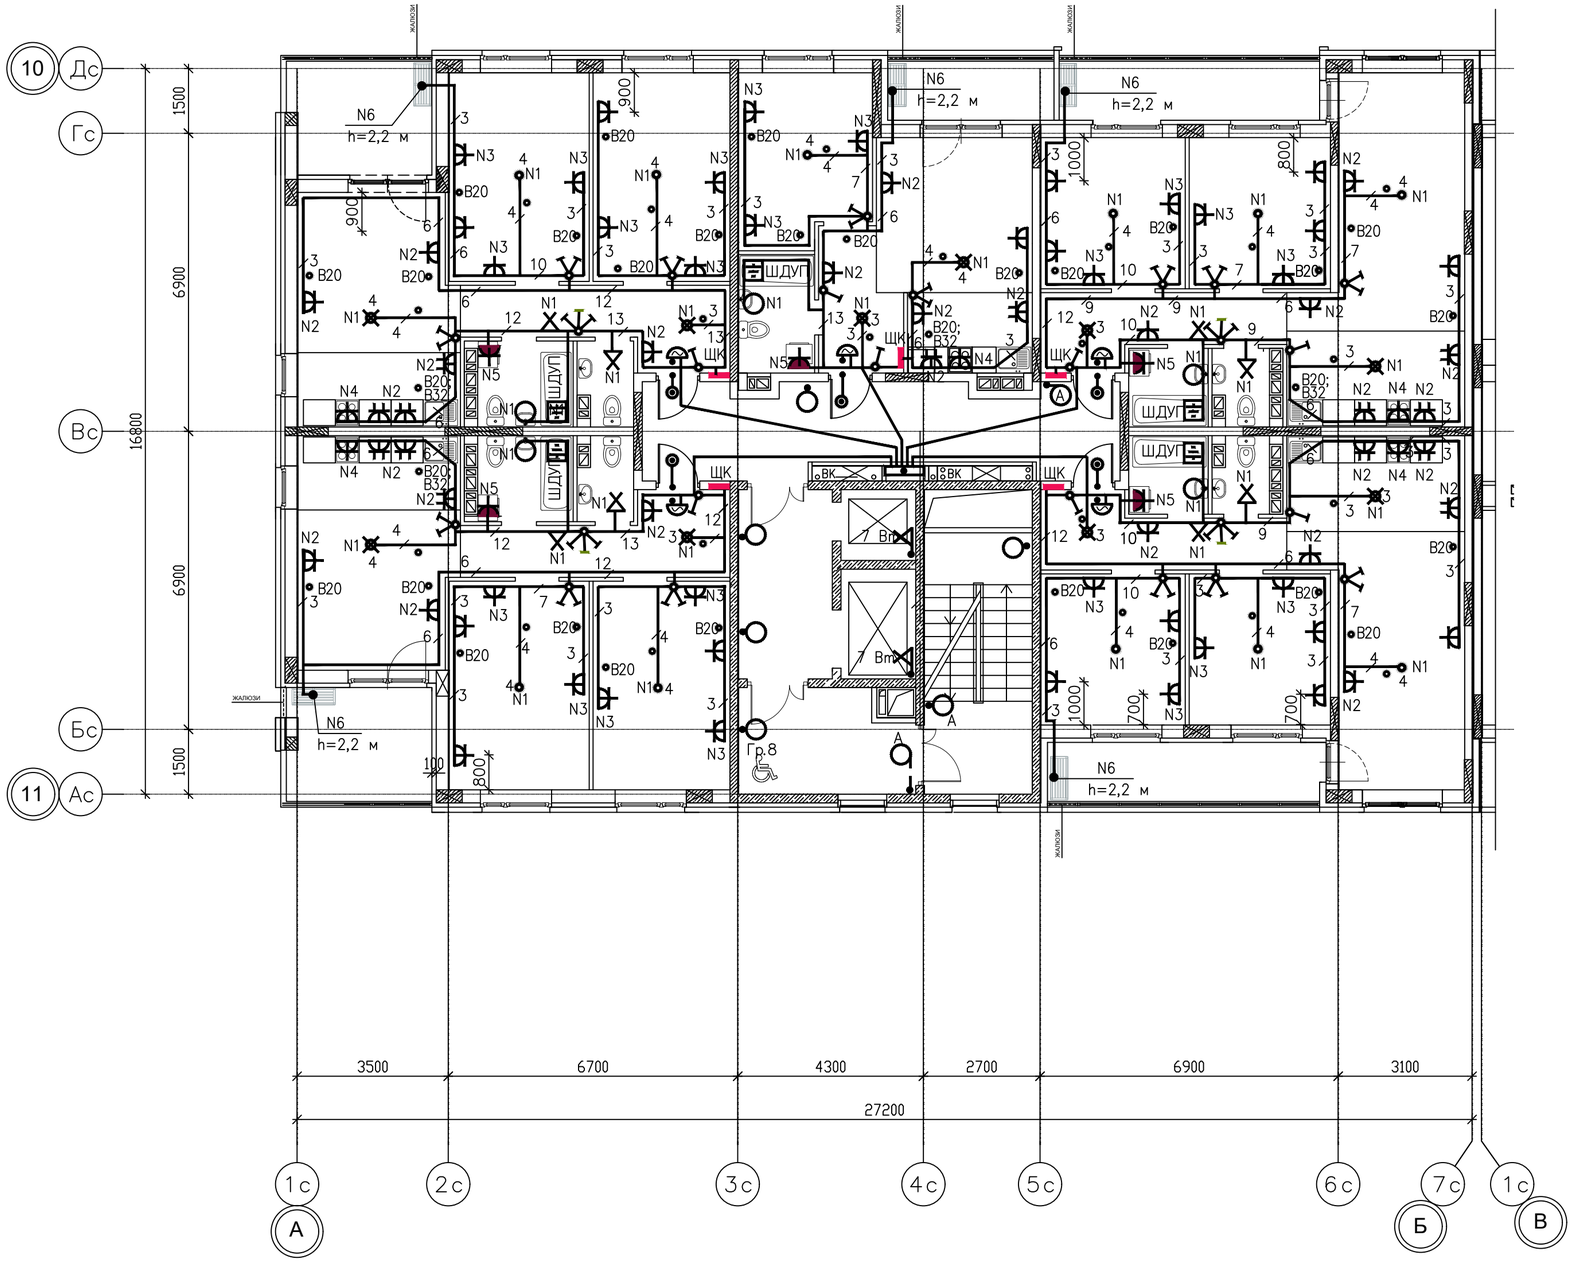

Схема блокировки секций

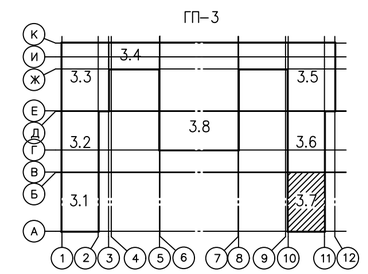

Примечание:

Линии питания от этажных щитов до квартирных щитков, устанавливаемых внутри квартир, выполняются кабелем марки ВВГнг(А)–LS сеч. 3х10, проложенным в ПВХ трубе диаметром 32 мм в полу. После прокладки труба заливается бетоном.

— — электропроводка, прокладываемая в ПВХ трубах в монолитных перекрытиях в полу вышележащего этажа (для светильников)

— B20 — электропроводка, прокладываемая в ПВХ трубах в полу до устройства стяжки на расстоянии 100 мм от стены

						Исполнительная схема №116
						Многоэтажные жилые дома с объектами инфрастр в границах улиц Береговая, Республиканец в г. Т
Изм.	Кол. уч.	Лист	№ док.	Подп.	Дата	Жилой дом ГП-3
Разраб.		Шарафутдинов			09.19	Секция 3.7
						План 8 этажа в осях А–Б

Стадия	Лист	Листов

ИП Шарафутдинов Р.

Согласовано

Взам. инв. №

Подп. и дата

Инв. № подл.

Формат А2