


7 ЭТАЖ

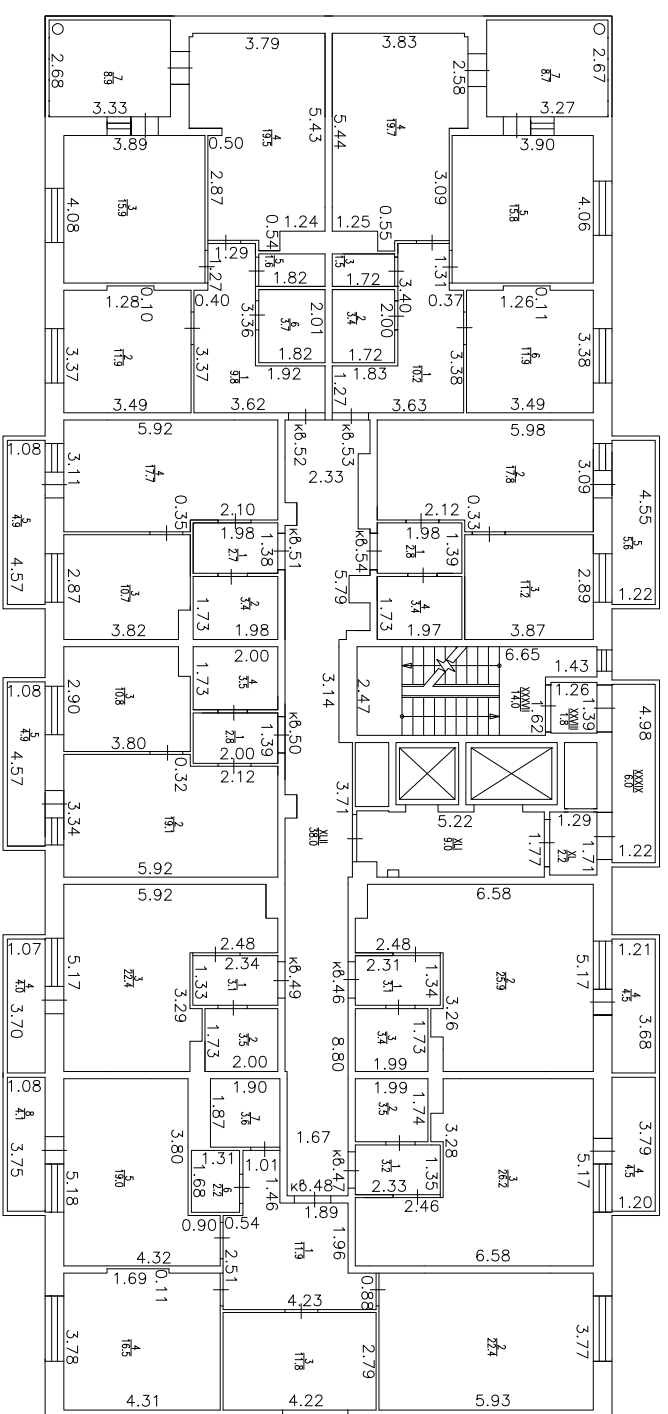

Масштаб 1:200

Условные
обозначения:
- стена с окном и
дверью



- лестница

Инв.№ подл.	Подпись и дата	Взам.инв.№
-------------	----------------	------------

Выполнил:	Дата:	Подпись:	Адрес:
ООО "УСКЦ" Мальшкова Н.М.	01.06.2017 г.		г. Тюмень, ул. Т. Чаркова, д.79, корпус 1

ФОРМАТ А3