

## ТЕХНИЧЕСКИЙ ПЛАН

### Здания (многоквартирного дома)

*(вид объекта недвижимости, в отношении которого подготовлен технический план, в родительном падеже)*

### Общие сведения о кадастровых работах

#### 1. Технический план подготовлен в результате выполнения кадастровых работ в связи с:

созданием здания, расположенного по адресу: Российская Федерация, Тюменская область, г. Тюмень, улица Газовиков, дом 73.

#### 2. Сведения о заказчике кадастровых работ:

ООО Специализированный застройщик «К2», ОГРН: 1137232032728, ИНН: 7204190698

#### 3. Сведения о кадастровом инженере:

Фамилия, имя, отчество (при наличии отчества): Костарева Ирина Михайловна

Страховой номер индивидуального лицевого счета: 046-806-344 66

№ регистрации в государственном реестре лиц, осуществляющих кадастровую деятельность:  
27407

Контактный телефон:

Почтовый адрес и адрес электронной почты, по которым осуществляется связь с кадастровым инженером:  
город Тюмень, улица Республики, 150, 16

Наименование саморегулируемой организации кадастровых инженеров, членом которой является кадастровый инженер:  
Союз "Кадастровые инженеры"


Сокращенное наименование юридического лица, если кадастровый инженер является работником юридического лица: -

№ и дата заключения договора на выполнение кадастровых работ:


№ Ю/2019-26 «17» октября 2019 г.

Дата подготовки технического плана (число, месяц, год): «20» декабря 2019 г.

3 ПОДБЕЗД

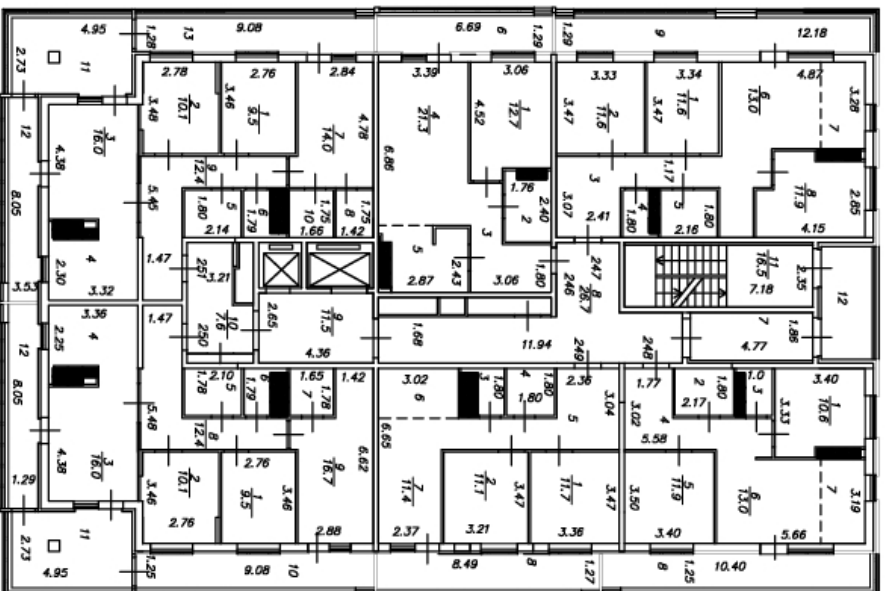

4 ПОДБЕЗД

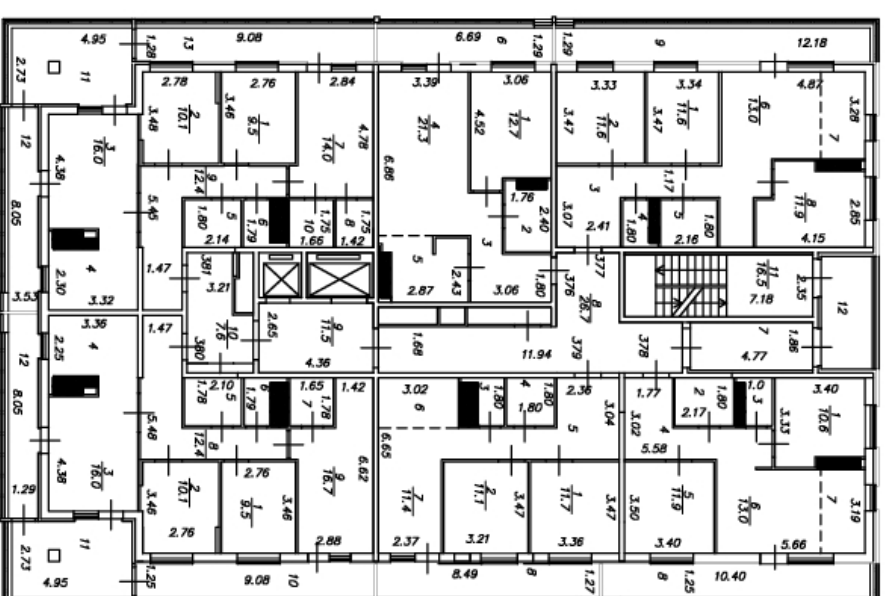

Условные обозначения

— стена с окном и дверью



— лестница

Масштаб 1:200

Вариант/И/	Дата	Подпись	Адрес
Ханжурова И.С.			





