


**ТЕХНИЧЕСКАЯ ДОКУМЕНТАЦИЯ**

**«Многоэтажные жилые дома  
с объектами инфраструктуры  
в границах ул. Береговая,  
Республиканец в г. Тюмени  
Жилый дом ГП-7»**

Изм.	№ док.	Подп.	Дата

2019

ПЛАН ЭТАЖА  
11 этаж

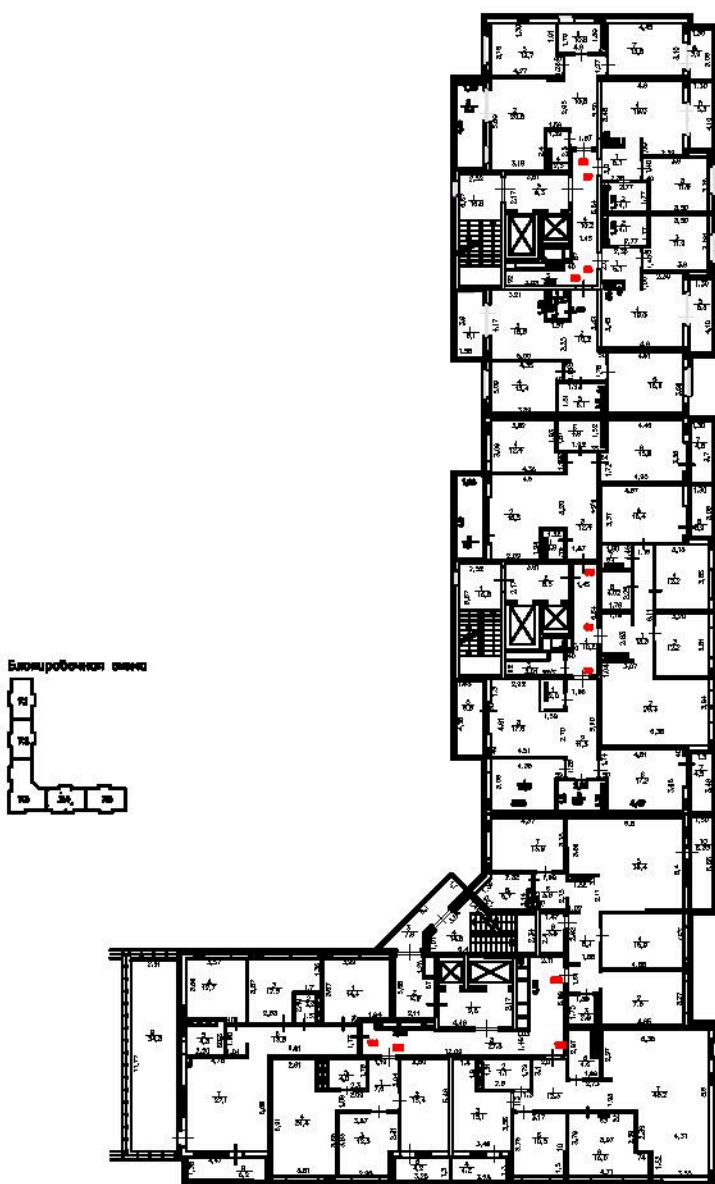

11 этаж



