


ТЕХНИЧЕСКИЙ ПЛАН ПОМЕЩЕНИЯ

12-й ЭТАЖ
1-И,2-И ПОДЪЕЗД

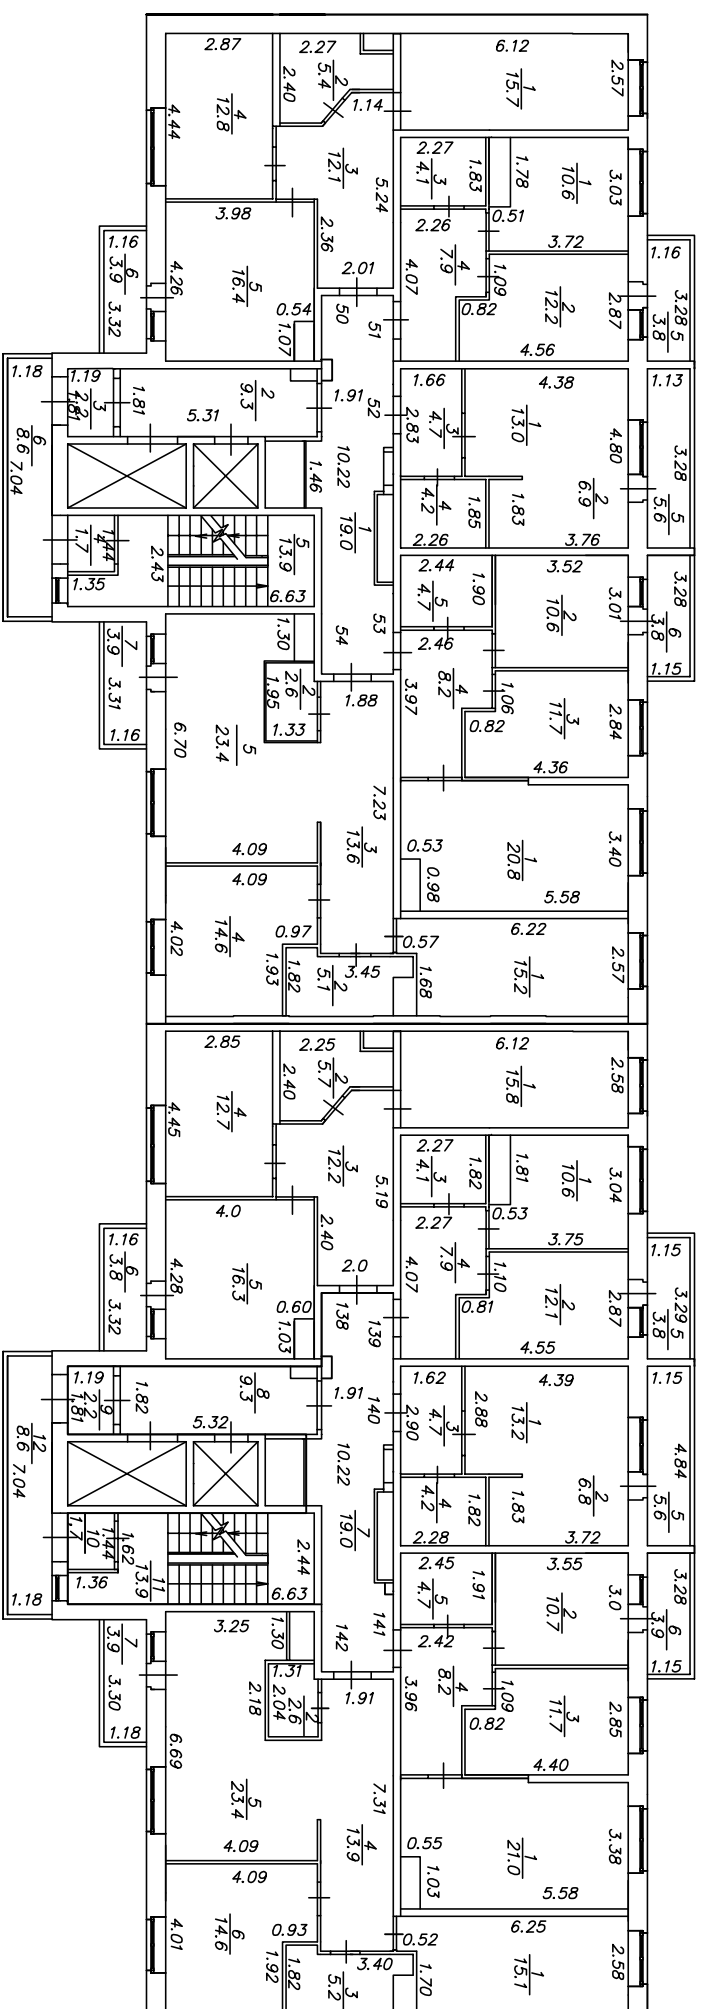

Условные обозначения:



Масштаб 1:200

Инв.№ подл.	Подпись и дата	Взам.инв.№
-------------	----------------	------------

Выполнил:	Дата:	Подпись:	Адрес:
000 "УСКЦ"	29.08.2018		Тюменская область, г. Тюмень, ул. Чадровая, дом 81, корпус 2

ФОРМАТ А3