


Блокировочная схема

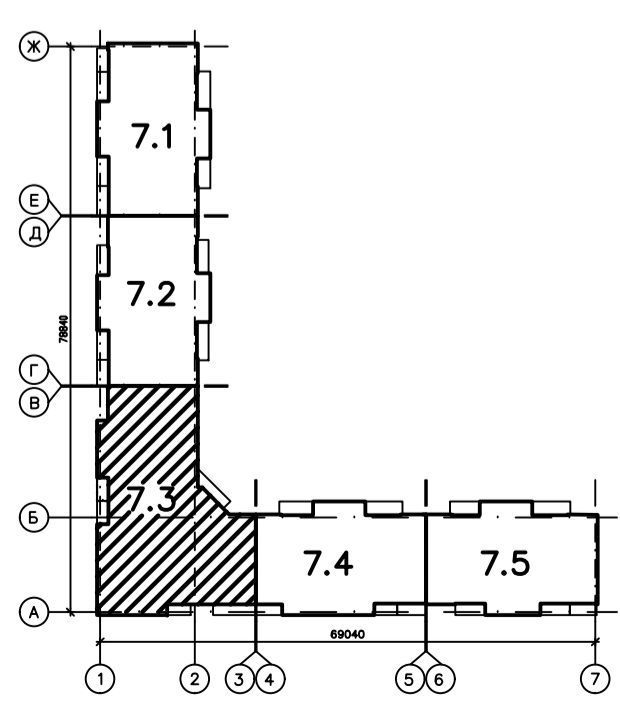

Исполнительная схема № 41.				Многоэтажные жилые дома с объектами инфраструктуры в границах улицы Береговая, Жилой дом № 7 г. Тюмени.	
Изм.	Колуч	Лист	№ док	Подпись	Дата
	Разраб.	Шарафутдинов			09.19.
Секция 7.3				Страниц	Листов
План 12 – 13				ИП Шарафутдинов Р.Г.	
этажа				Распределительные	
линии				электросвещения.	
Формат А2					

Согласовано

Инв. № подл. одпись и дат

Взам. инв. №