


8-й  
этаж  
Подъезд  
№3

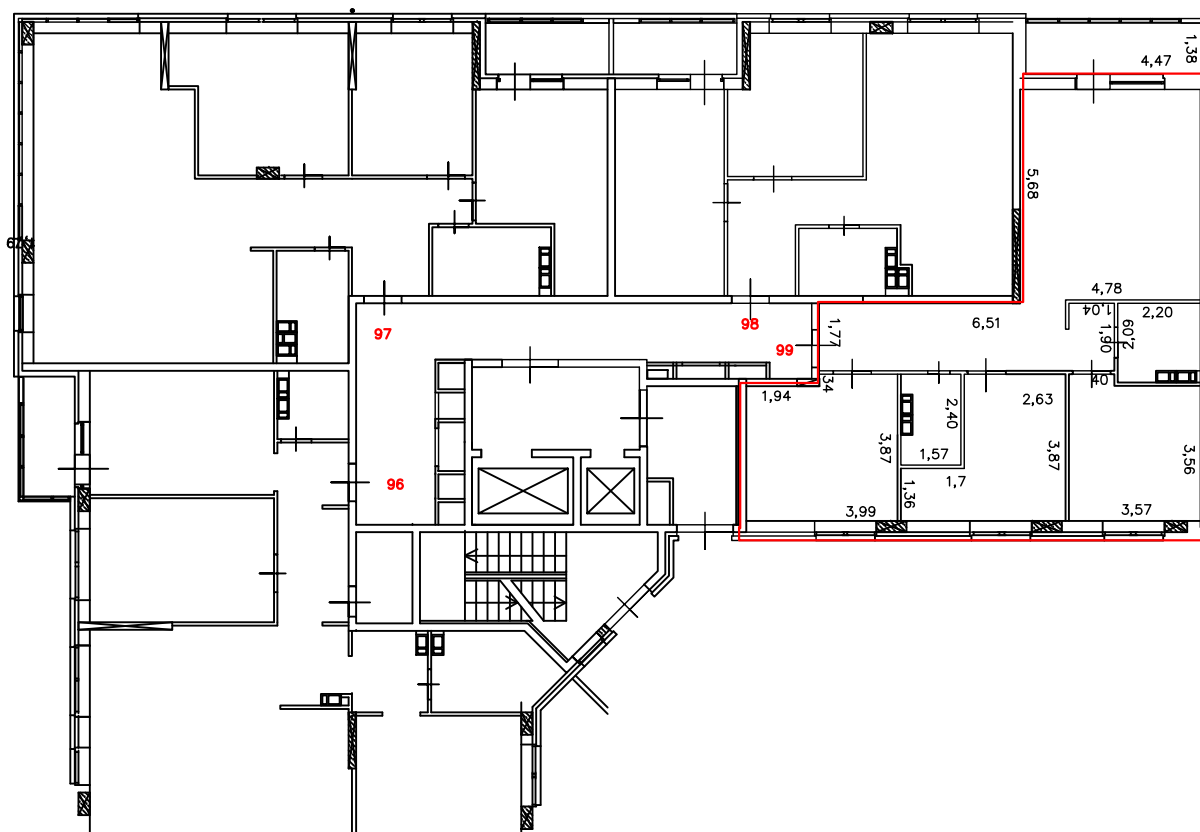

Масштаб  
1:200

Условные  
обозначения:



—  
граница  
существующего  
помещения